

FACHADA 1

CORTE 4

ÁREA VERDE

FACHADA 3

AS BUILT E DIAGNÓSTICO - PAV. SUPERIOR

1 : 100

DIMENSIONAMENTO ROTAS DE FUGA

NOTA: Cálculo feito por número de pessoas em cada ambiente em função do ilustrado em layout / uso real.

TÉRREO - BLOCO A

Salas 01
25 (Laboratório + 1 (Depósito) = 26 pessoas

ACESSOS E DESCARGAS	ESCADAS E RAMPAS	PORTAS
100	60	100
Nota: Unidade de Passagem (U) = 0,50m		

Salas 02

1 (Sala de ensaio especial) + 25 (Laboratório de materiais de construção) + 8 (Alimentação) + 4 (Sala de atendimento) = 1 (Depósito de equipamentos de topografia) + 41 (Laboratório de topografia)

ACESSOS E DESCARGAS	ESCADAS E RAMPAS	PORTAS
100	60	100
100 x 100 x 1,10 1 x 0,50 x 1,00 m	100 x 100 x 1,10 1 x 0,50 x 1,00 m	100 x 100 x 1,10 1 x 0,50 x 1,00 m
Nota: Unidade de Passagem (U) = 0,50m		

Salas 03

43 (Sala de aula) + 37 (Sala de aula) + 37 (Laboratório de Int.) + 37 (Laboratório de Int.) + 42 (Sala de aula) = 196 pessoas

ACESSOS E DESCARGAS	ESCADAS E RAMPAS	PORTAS
100	60	100
100 x 100 x 1,10 1 x 0,50 x 1,00 m	100 x 100 x 1,10 1 x 0,50 x 1,00 m	100 x 100 x 1,10 1 x 0,50 x 1,00 m
Nota: Unidade de Passagem (U) = 0,50m		

Salas 04

25 (Lab. de mecânica dos solos) + 3 (Sala de profiss) = 28 pessoas

ACESSOS E DESCARGAS	ESCADAS E RAMPAS	PORTAS
100	60	100
100 x 100 x 1,10 1 x 0,50 x 1,00 m	100 x 100 x 1,10 1 x 0,50 x 1,00 m	100 x 100 x 1,10 1 x 0,50 x 1,00 m
Nota: Unidade de Passagem (U) = 0,50m		

Salas 05

37 (Lab. de produção de móveis) + 1 (Depósito + 3 (Lab. de usinagem/móvel) + 30 (lab. de montagem (Lab. de produção móveis/paralelepipedo) = 30 (Laboratório) + 30 (Laboratório) = 152 pessoas

ACESSOS E DESCARGAS	ESCADAS E RAMPAS	PORTAS
100	60	100
100 x 100 x 1,10 1 x 0,50 x 1,00 m	100 x 100 x 1,10 1 x 0,50 x 1,00 m	100 x 100 x 1,10 1 x 0,50 x 1,00 m
Nota: Unidade de Passagem (U) = 0,50m		

Salas 06

38 (Laboratório) + 1 (Sala de móveis) + 45 (Sala de aula) + 1 (Depósito de móveis) + 42 (Sala de aula) = 156 pessoas

ACESSOS E DESCARGAS	ESCADAS E RAMPAS	PORTAS
100	60	100
100 x 100 x 1,10 1 x 0,50 x 1,00 m	100 x 100 x 1,10 1 x 0,50 x 1,00 m	100 x 100 x 1,10 1 x 0,50 x 1,00 m
Nota: Unidade de Passagem (U) = 0,50m		

Salas 07

3 (pessoas) (laboratório)

ACESSOS E DESCARGAS	ESCADAS E RAMPAS	PORTAS
100	60	100
100 x 100 x 1,10 1 x 0,50 x 1,00 m	100 x 100 x 1,10 1 x 0,50 x 1,00 m	100 x 100 x 1,10 1 x 0,50 x 1,00 m
Nota: Unidade de Passagem (U) = 0,50m		

Quadro de Áreas



SETOR: SAMAMBIA
 ENDEREÇO: VIA LIGAÇÃO TAGUATINGA SUL - SAMAMBIA, LT 01, COMPLEXO BOCA DA MATÁ, SAMAMBIA, BRASÍLIA - DF
 PROPRIETÁRIO: INSTITUTO FEDERAL DE EDUCAÇÃO, CIÊNCIA E TECNOLOGIA DE BRASÍLIA
 AUTOR DO PROJETO: ARQ. E URB. JANAINA CÂNDIDA DA SILVA - CAU A37815-1
 AUTOR DO PROJETO: ARQ. E URB. ROGERIO OLIVEIRA DE ARAUJO - CAU A75081-6
 RESP. TÉCNICO:
 PROPRIETÁRIO: INSTITUTO FEDERAL DE EDUCAÇÃO, CIÊNCIA E TECNOLOGIA DE BRASÍLIA
 AUTOR DO PROJETO: ARQ. E URB. JANAINA CÂNDIDA DA SILVA - CAU A37815-1
 AUTOR DO PROJETO: ARQ. E URB. ROGERIO OLIVEIRA DE ARAUJO - CAU A75081-6
 RESP. TÉCNICO:

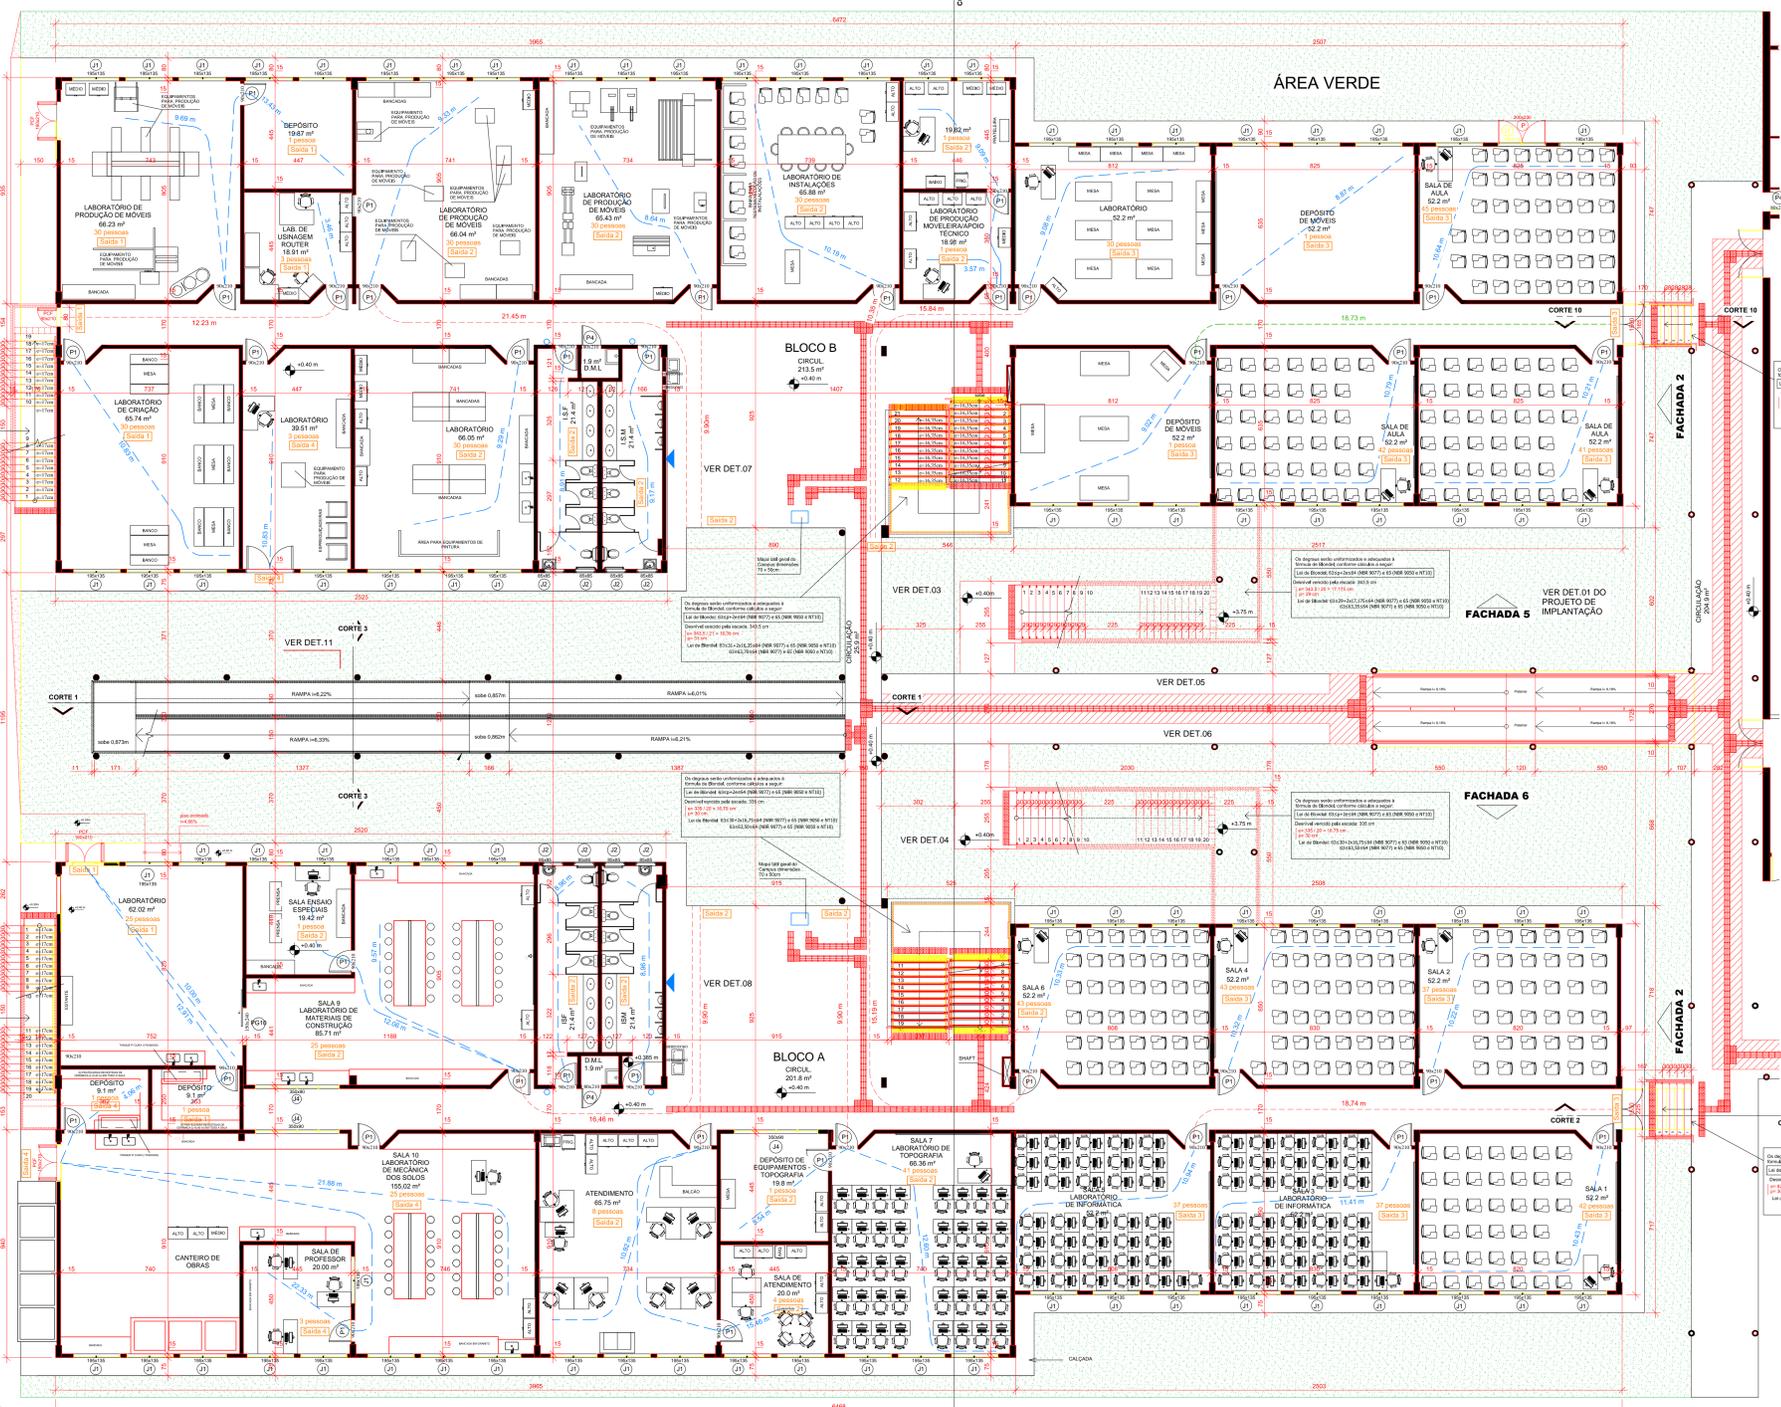

PROJETO COM MODIFICAÇÕES- TÉRREO
 1 : 100

CLASSIFICAÇÃO QUANTO À OCUPAÇÃO (Nº 10 - CDM 04)



LEGENDA

- Mesa Tati geral do campus 70x50cm
- Os mapas terão tampo pedestal e tampo em aço inox e, sobre o tampo, o mapa em placa de acrílico fundo cor branca, com informações em braille, relevo e pintura. Os mapas deverão atender à NBR 9050 e deverão ser similares às ilustrações ao lado.
- Placas em acrílico 40x20cm, de identificação de ambiente, com caracteres em alto relevo e tampo em braille (terá em todos os sanitários e vestiários acessíveis e deverão ser instaladas conforme as instruções existentes na NBR 9050), lateralmente à portais) - nas portas ao lado, pode-se ver as características delas, embora os conteúdos variem de caso para caso.

