




PLANTA - COBERTURA
1 : 125

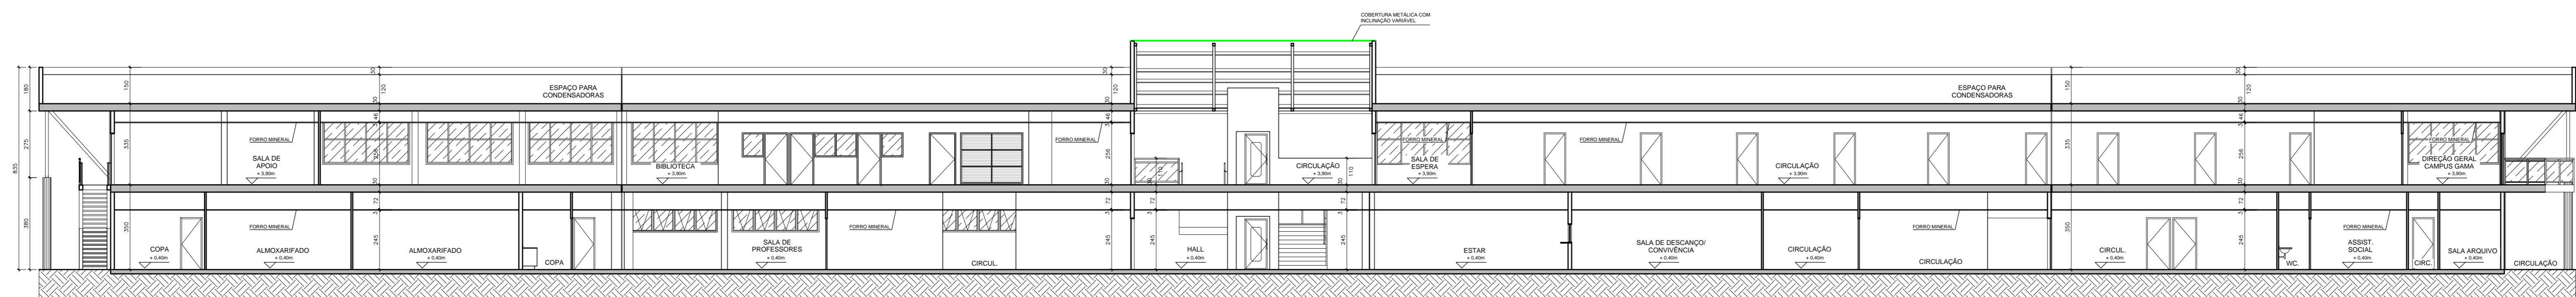


CORTE 1
1 : 125

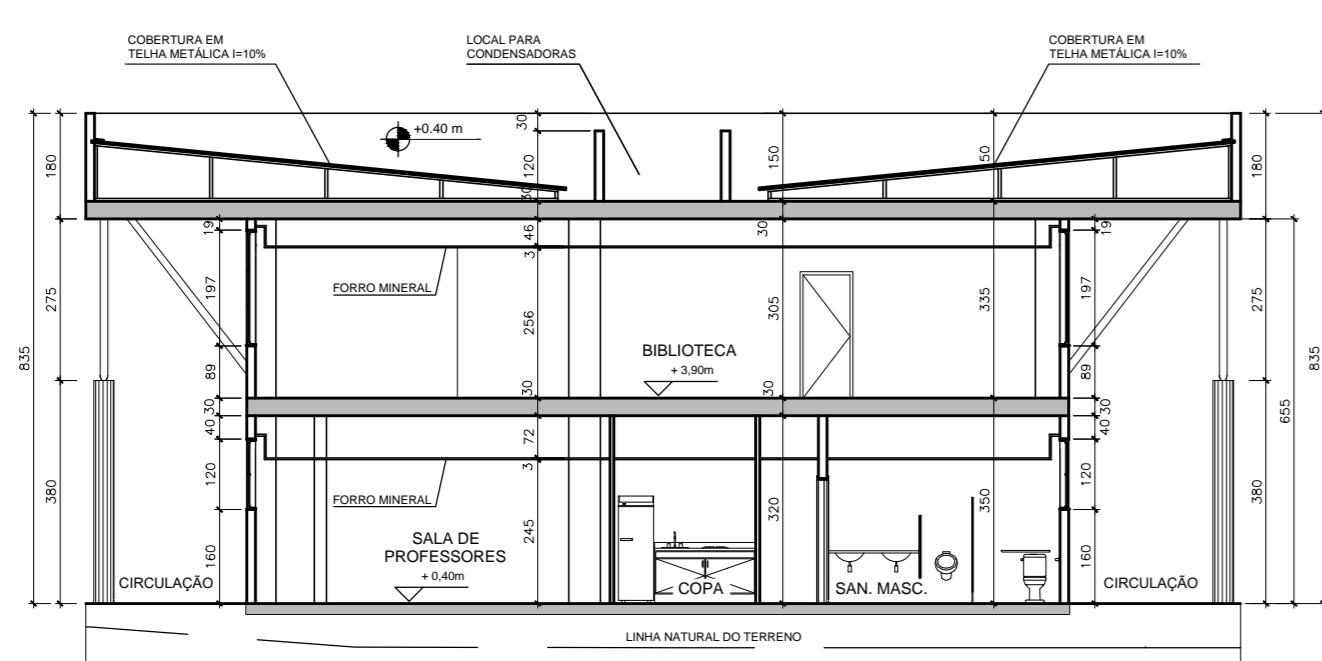


CORTE 2
1 : 125

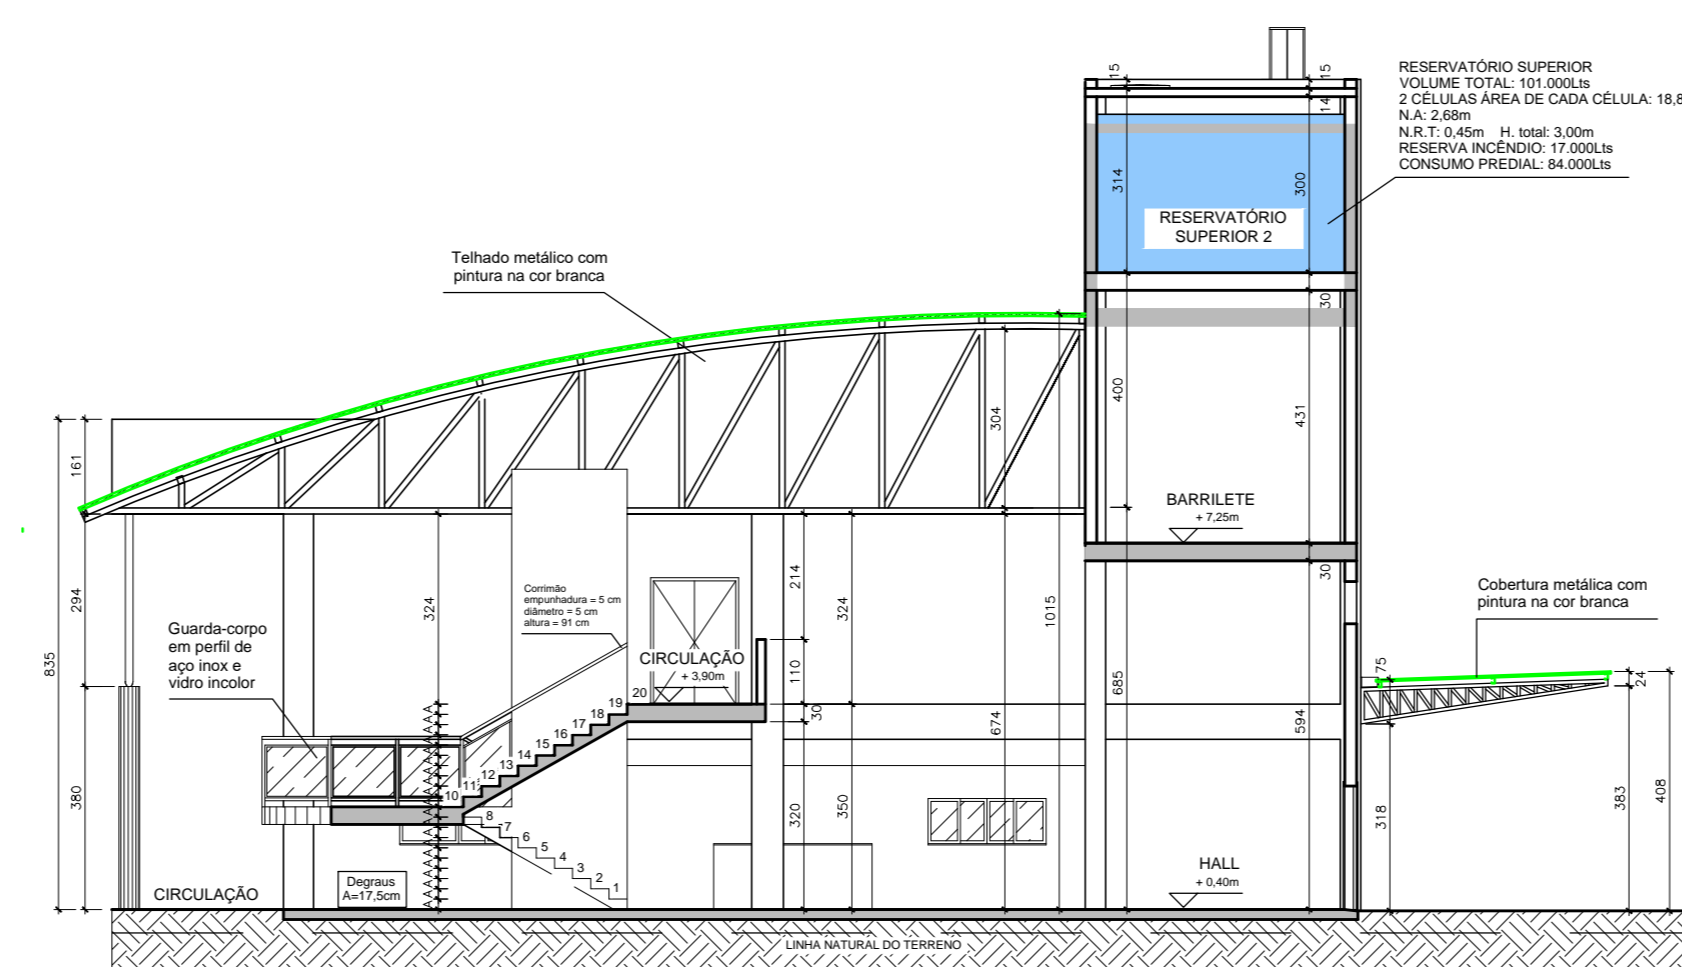


CORTE 3
1 : 125

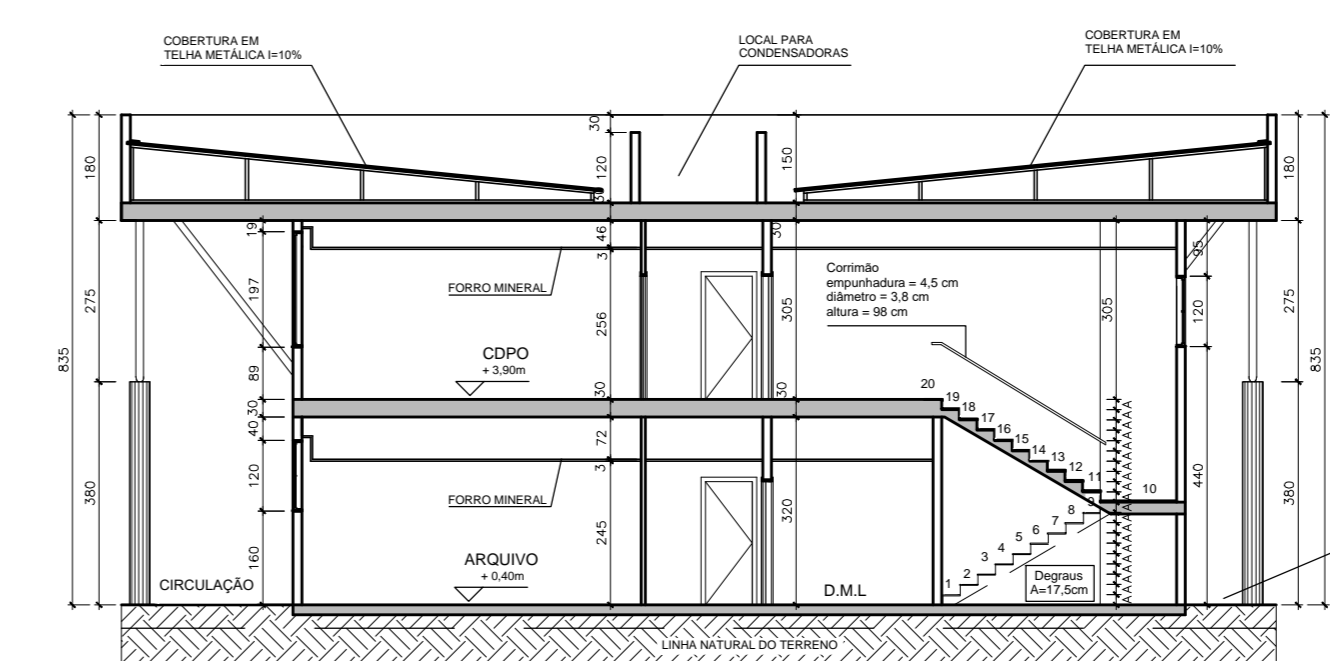

CORTE 4
1 : 125

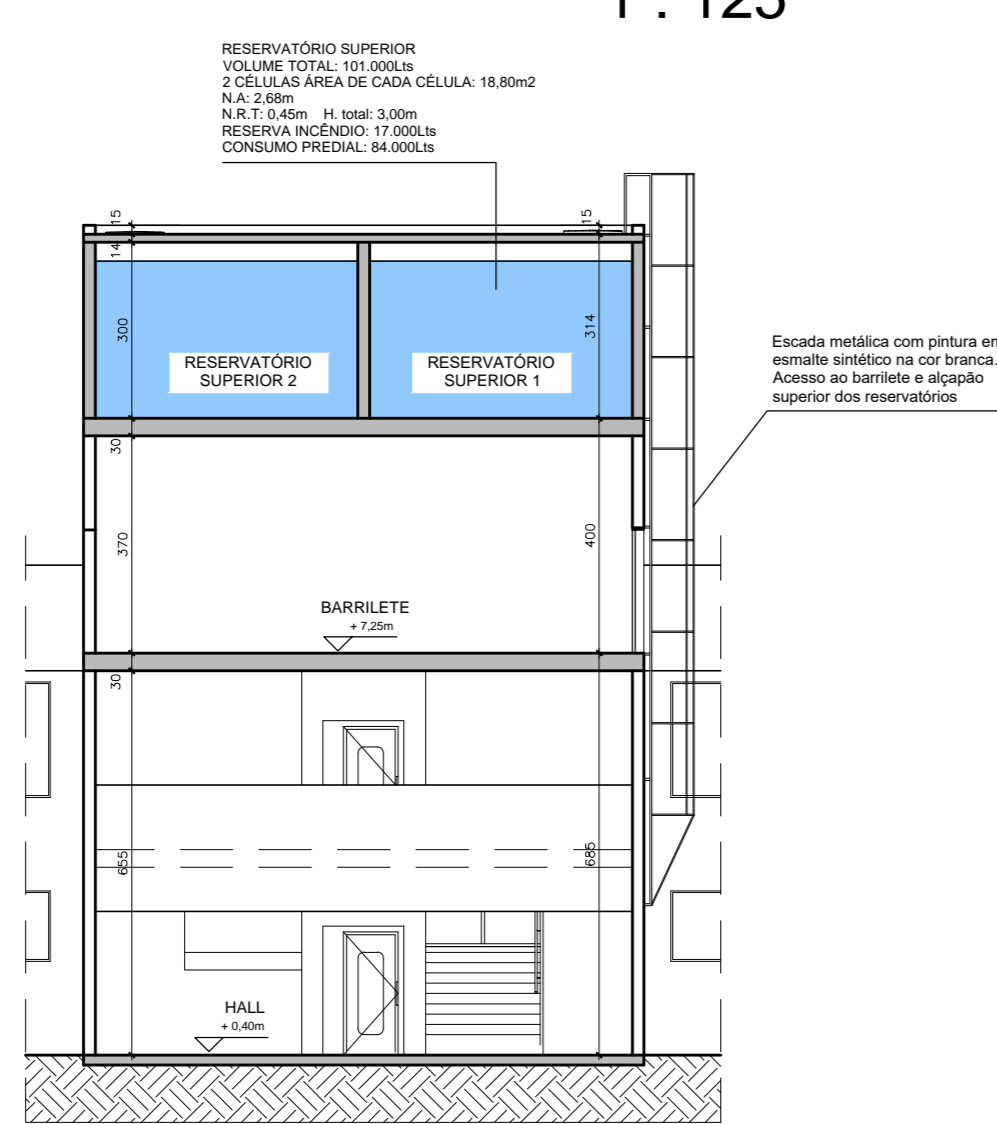

CORTE 5
1 : 125

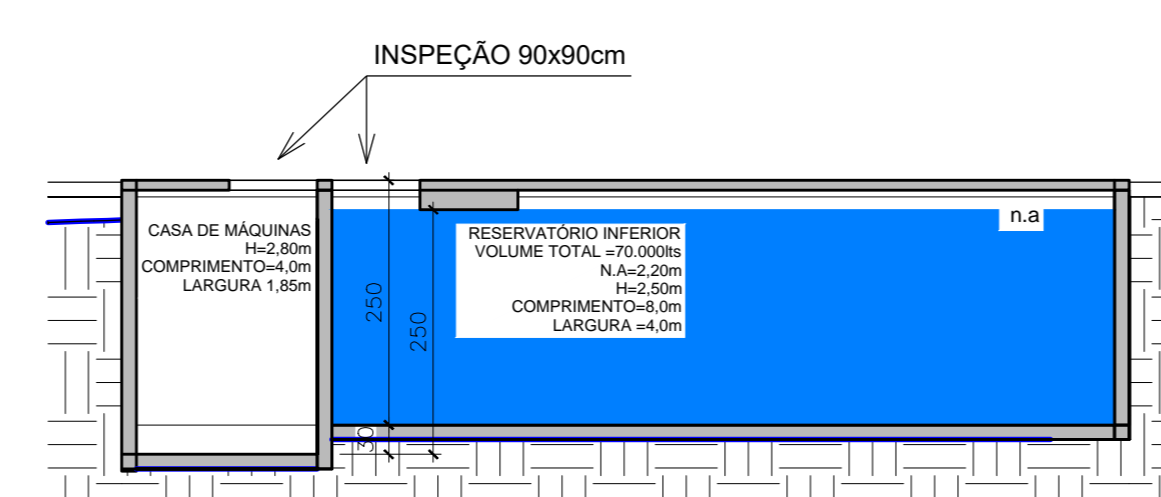

CORTE 6
1 : 75

SETOR: SETOR DE MÚLTIPLAS ATIVIDADES
 ENDEREÇO: DF-480, LOTE 01, SMA, GAMA-DF
 PROPRIETÁRIO: INSTITUTO FEDERAL DE EDUCAÇÃO, CIÊNCIA E TECNOLOGIA DE BRASÍLIA
 AUTOR DO PROJETO: ARQ. E URB. JANAINA CÂNDIDA DA SILVA - CAU A37815-1
 AUTOR DO PROJETO: ARQ. E URB. ROGERIO OLIVEIRA DE ARAUJO - CAU A75081-6
 RESP. TÉCNICO:
 PROPRIETÁRIO: INSTITUTO FEDERAL DE EDUCAÇÃO, CIÊNCIA E TECNOLOGIA DE BRASÍLIA
 AUTOR DO PROJETO: ARQ. E URB. JANAINA CÂNDIDA DA SILVA - CAU A37815-1
 AUTOR DO PROJETO: ARQ. E URB. ROGERIO OLIVEIRA DE ARAUJO - CAU A75081-6
 RESP. TÉCNICO: