




FACHADA 1
1 : 125

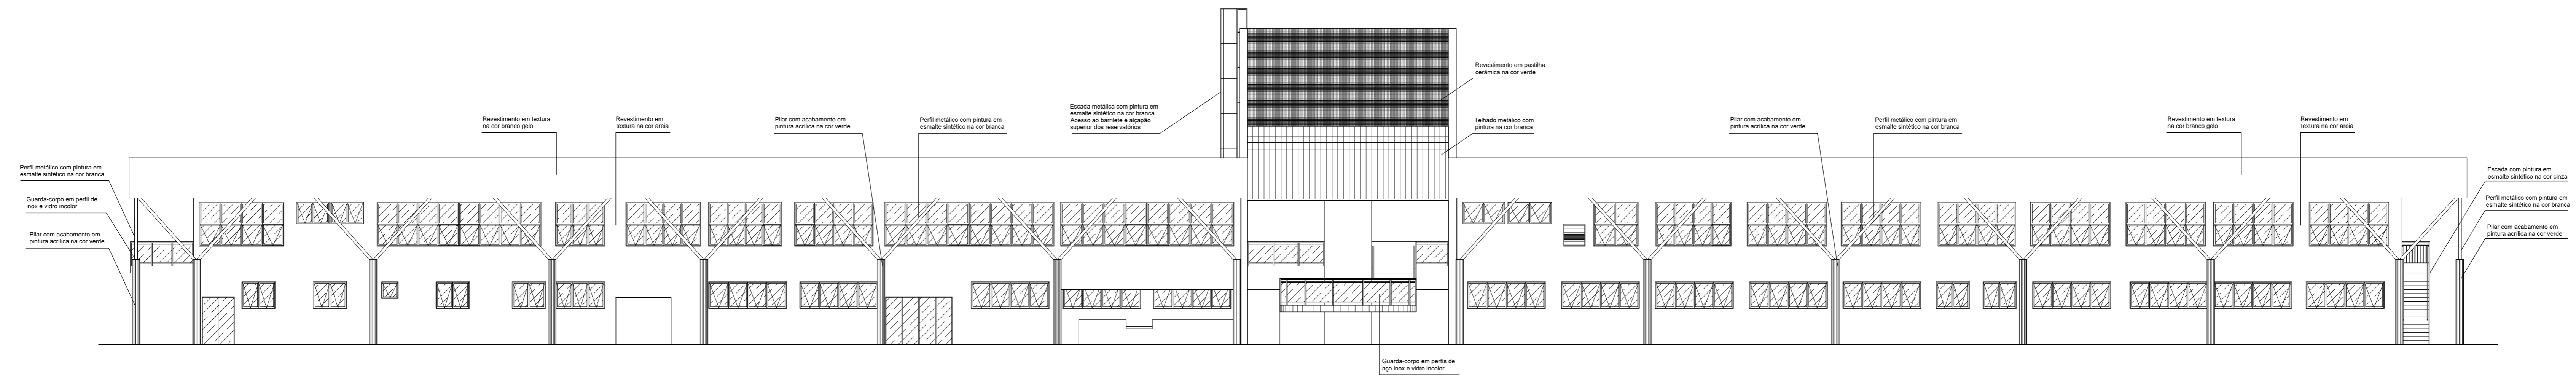


FACHADA 3
1 : 125

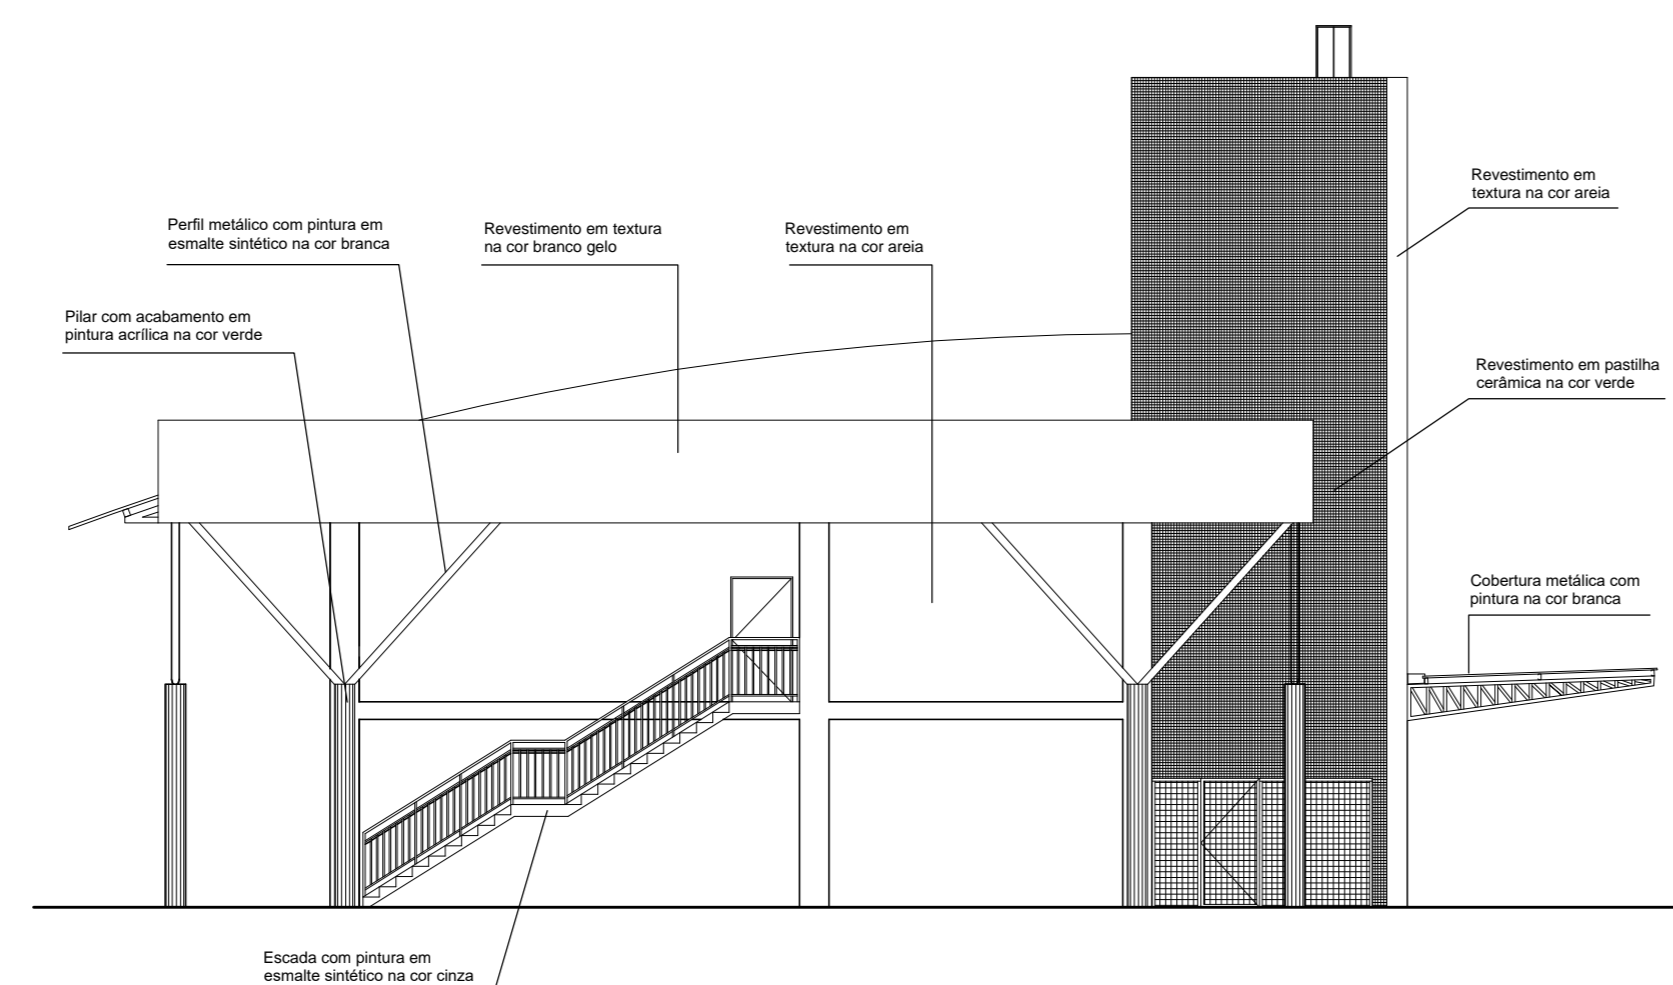


FACHADA 2
1 : 125

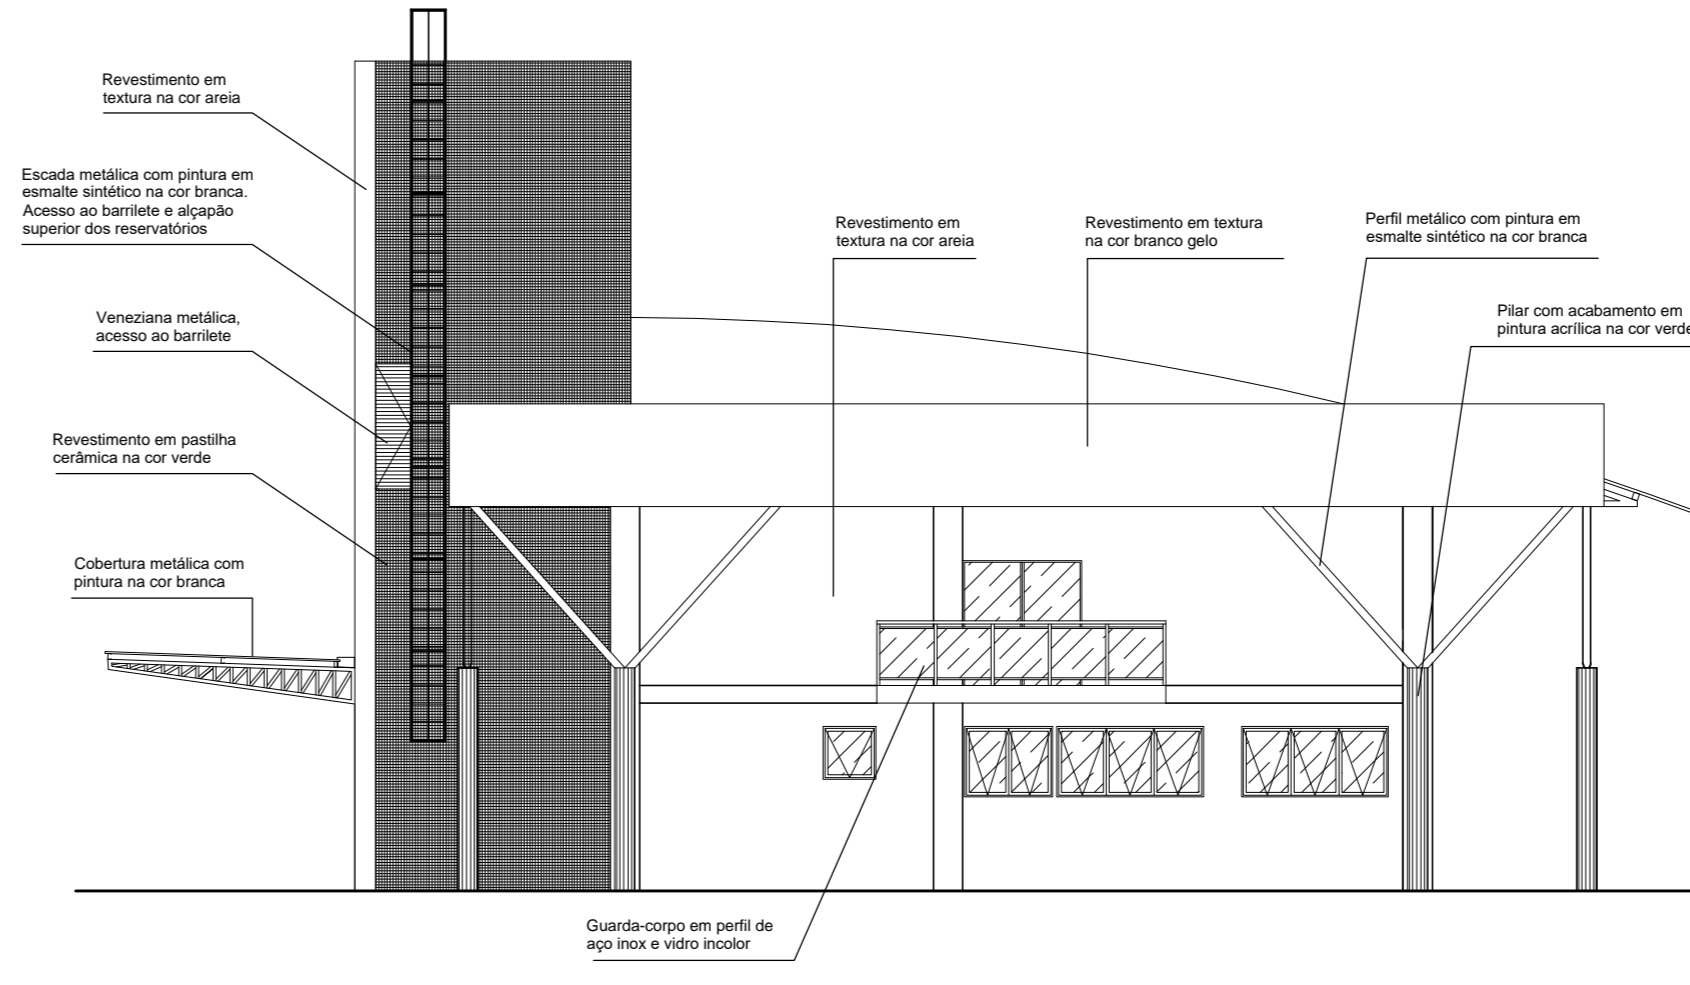


FACHADA 4
1 : 125

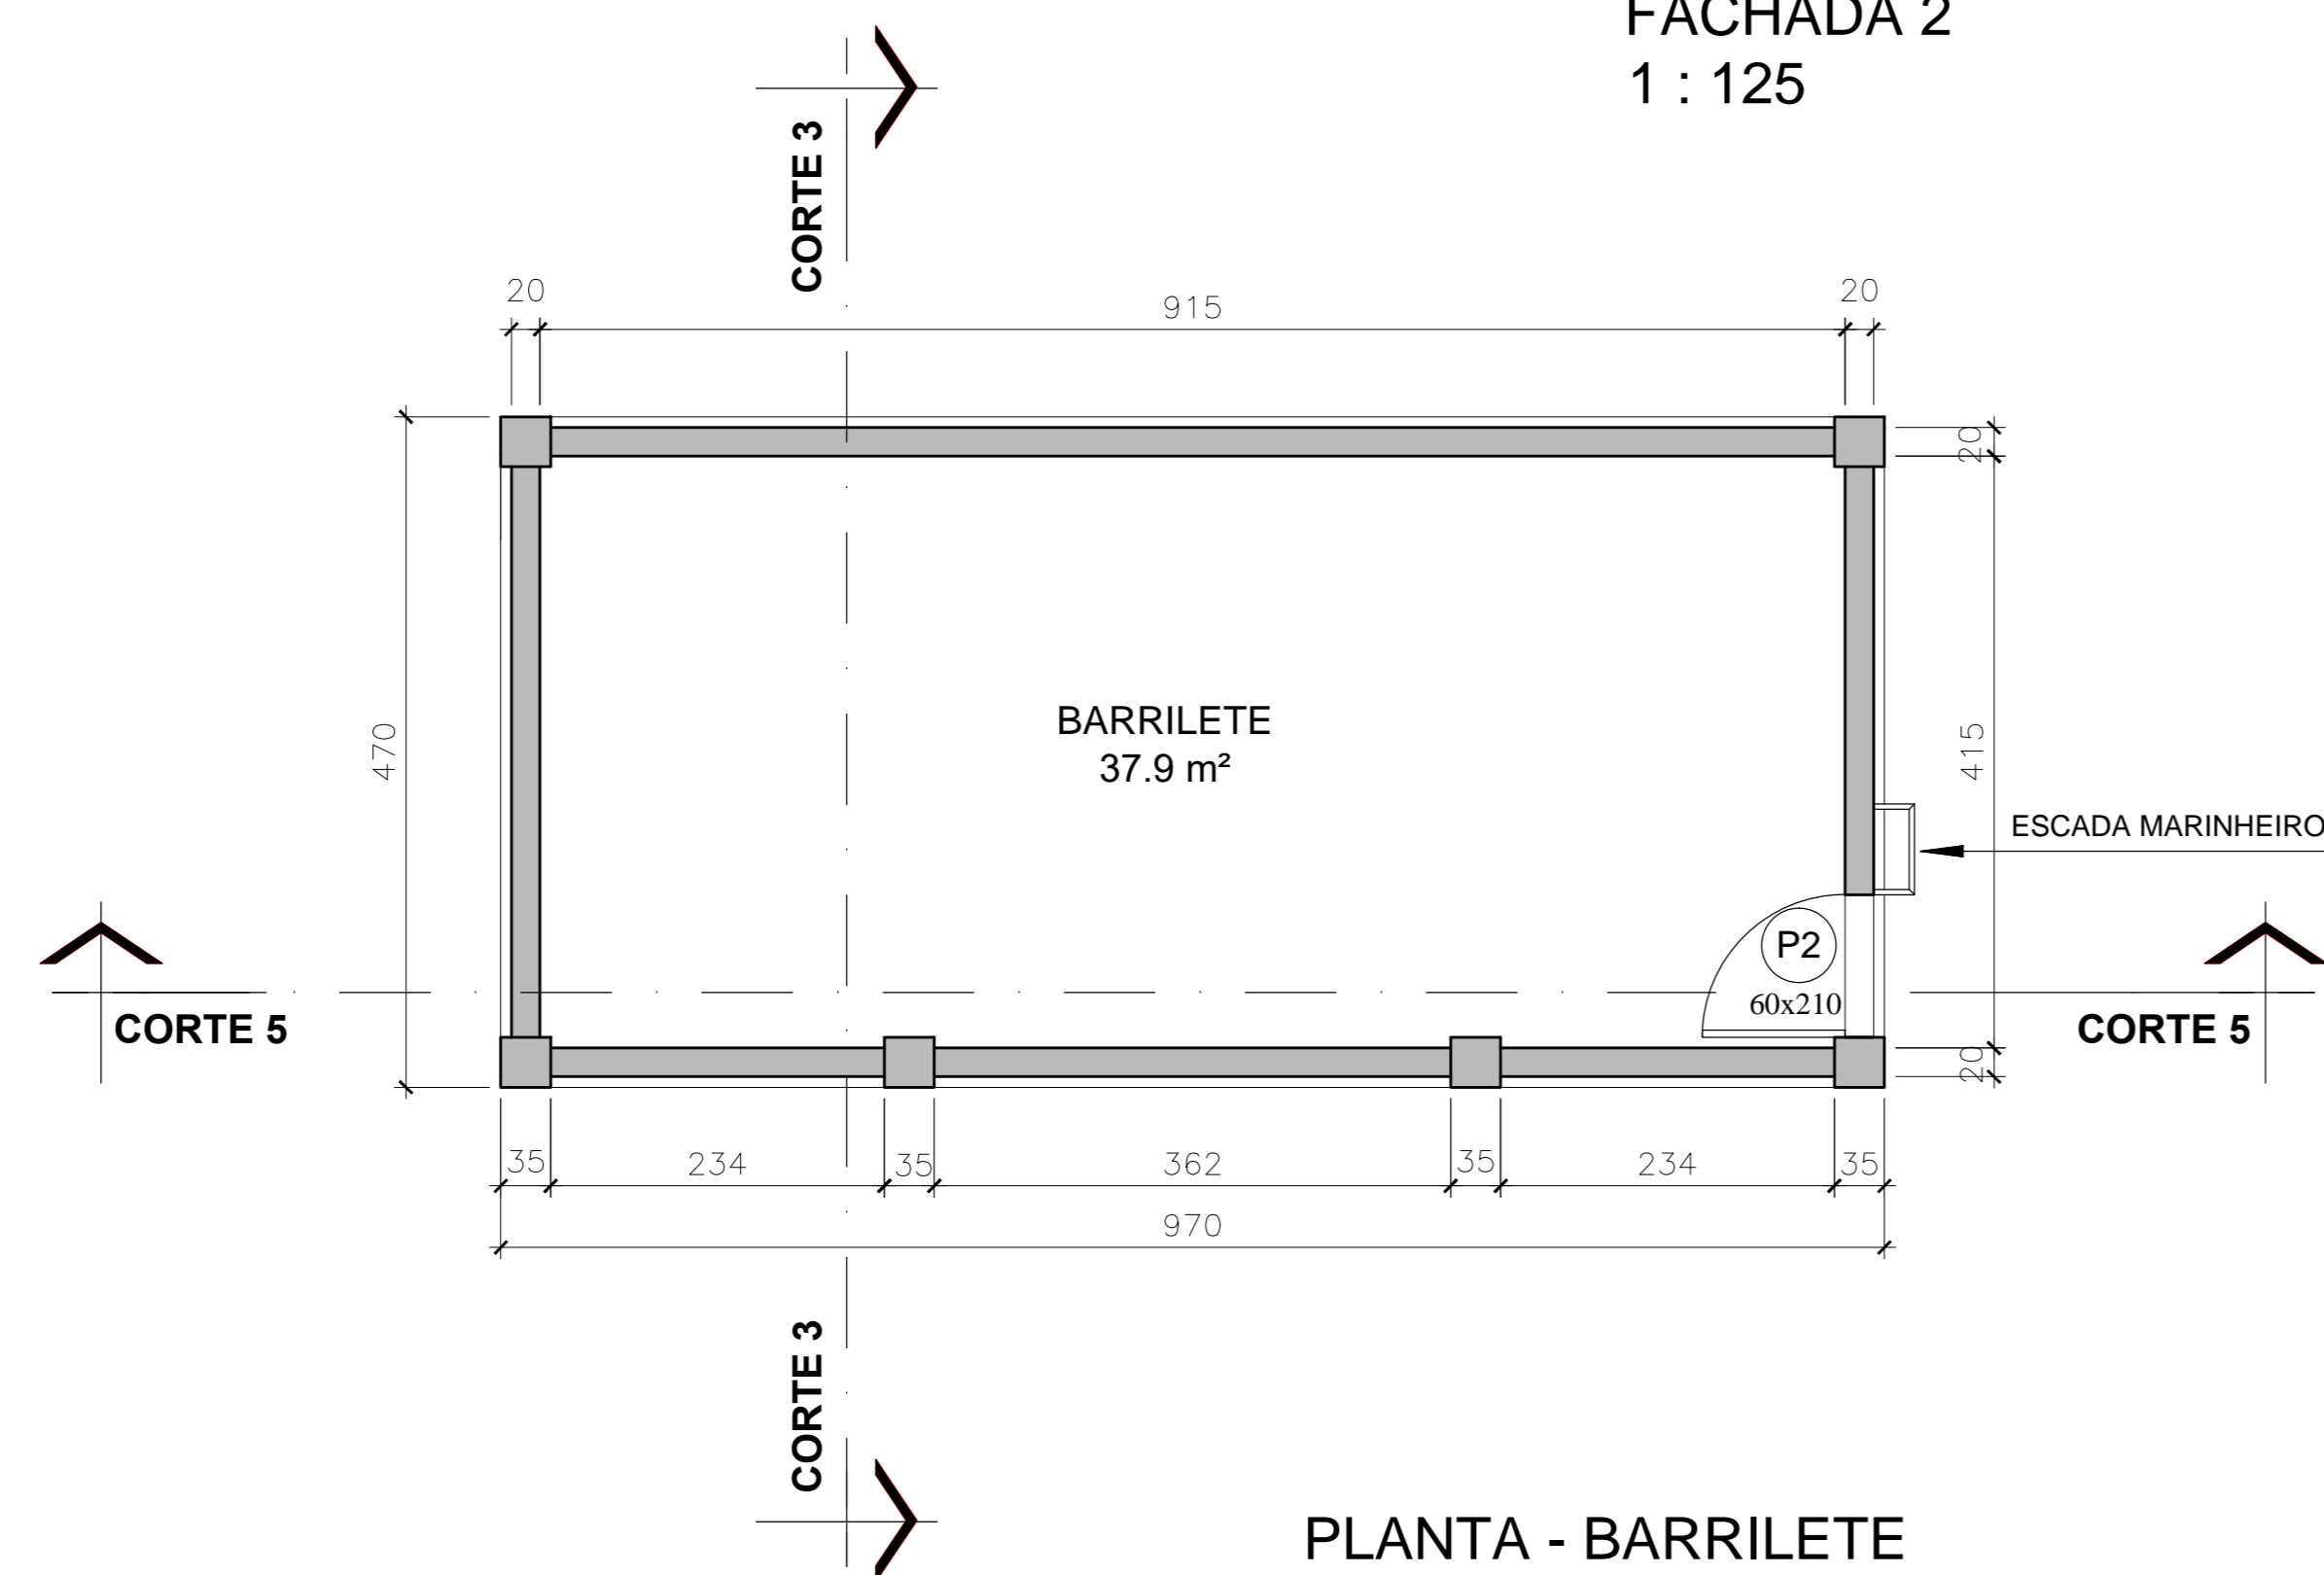

PLANTA - BARRILETE
1 : 50

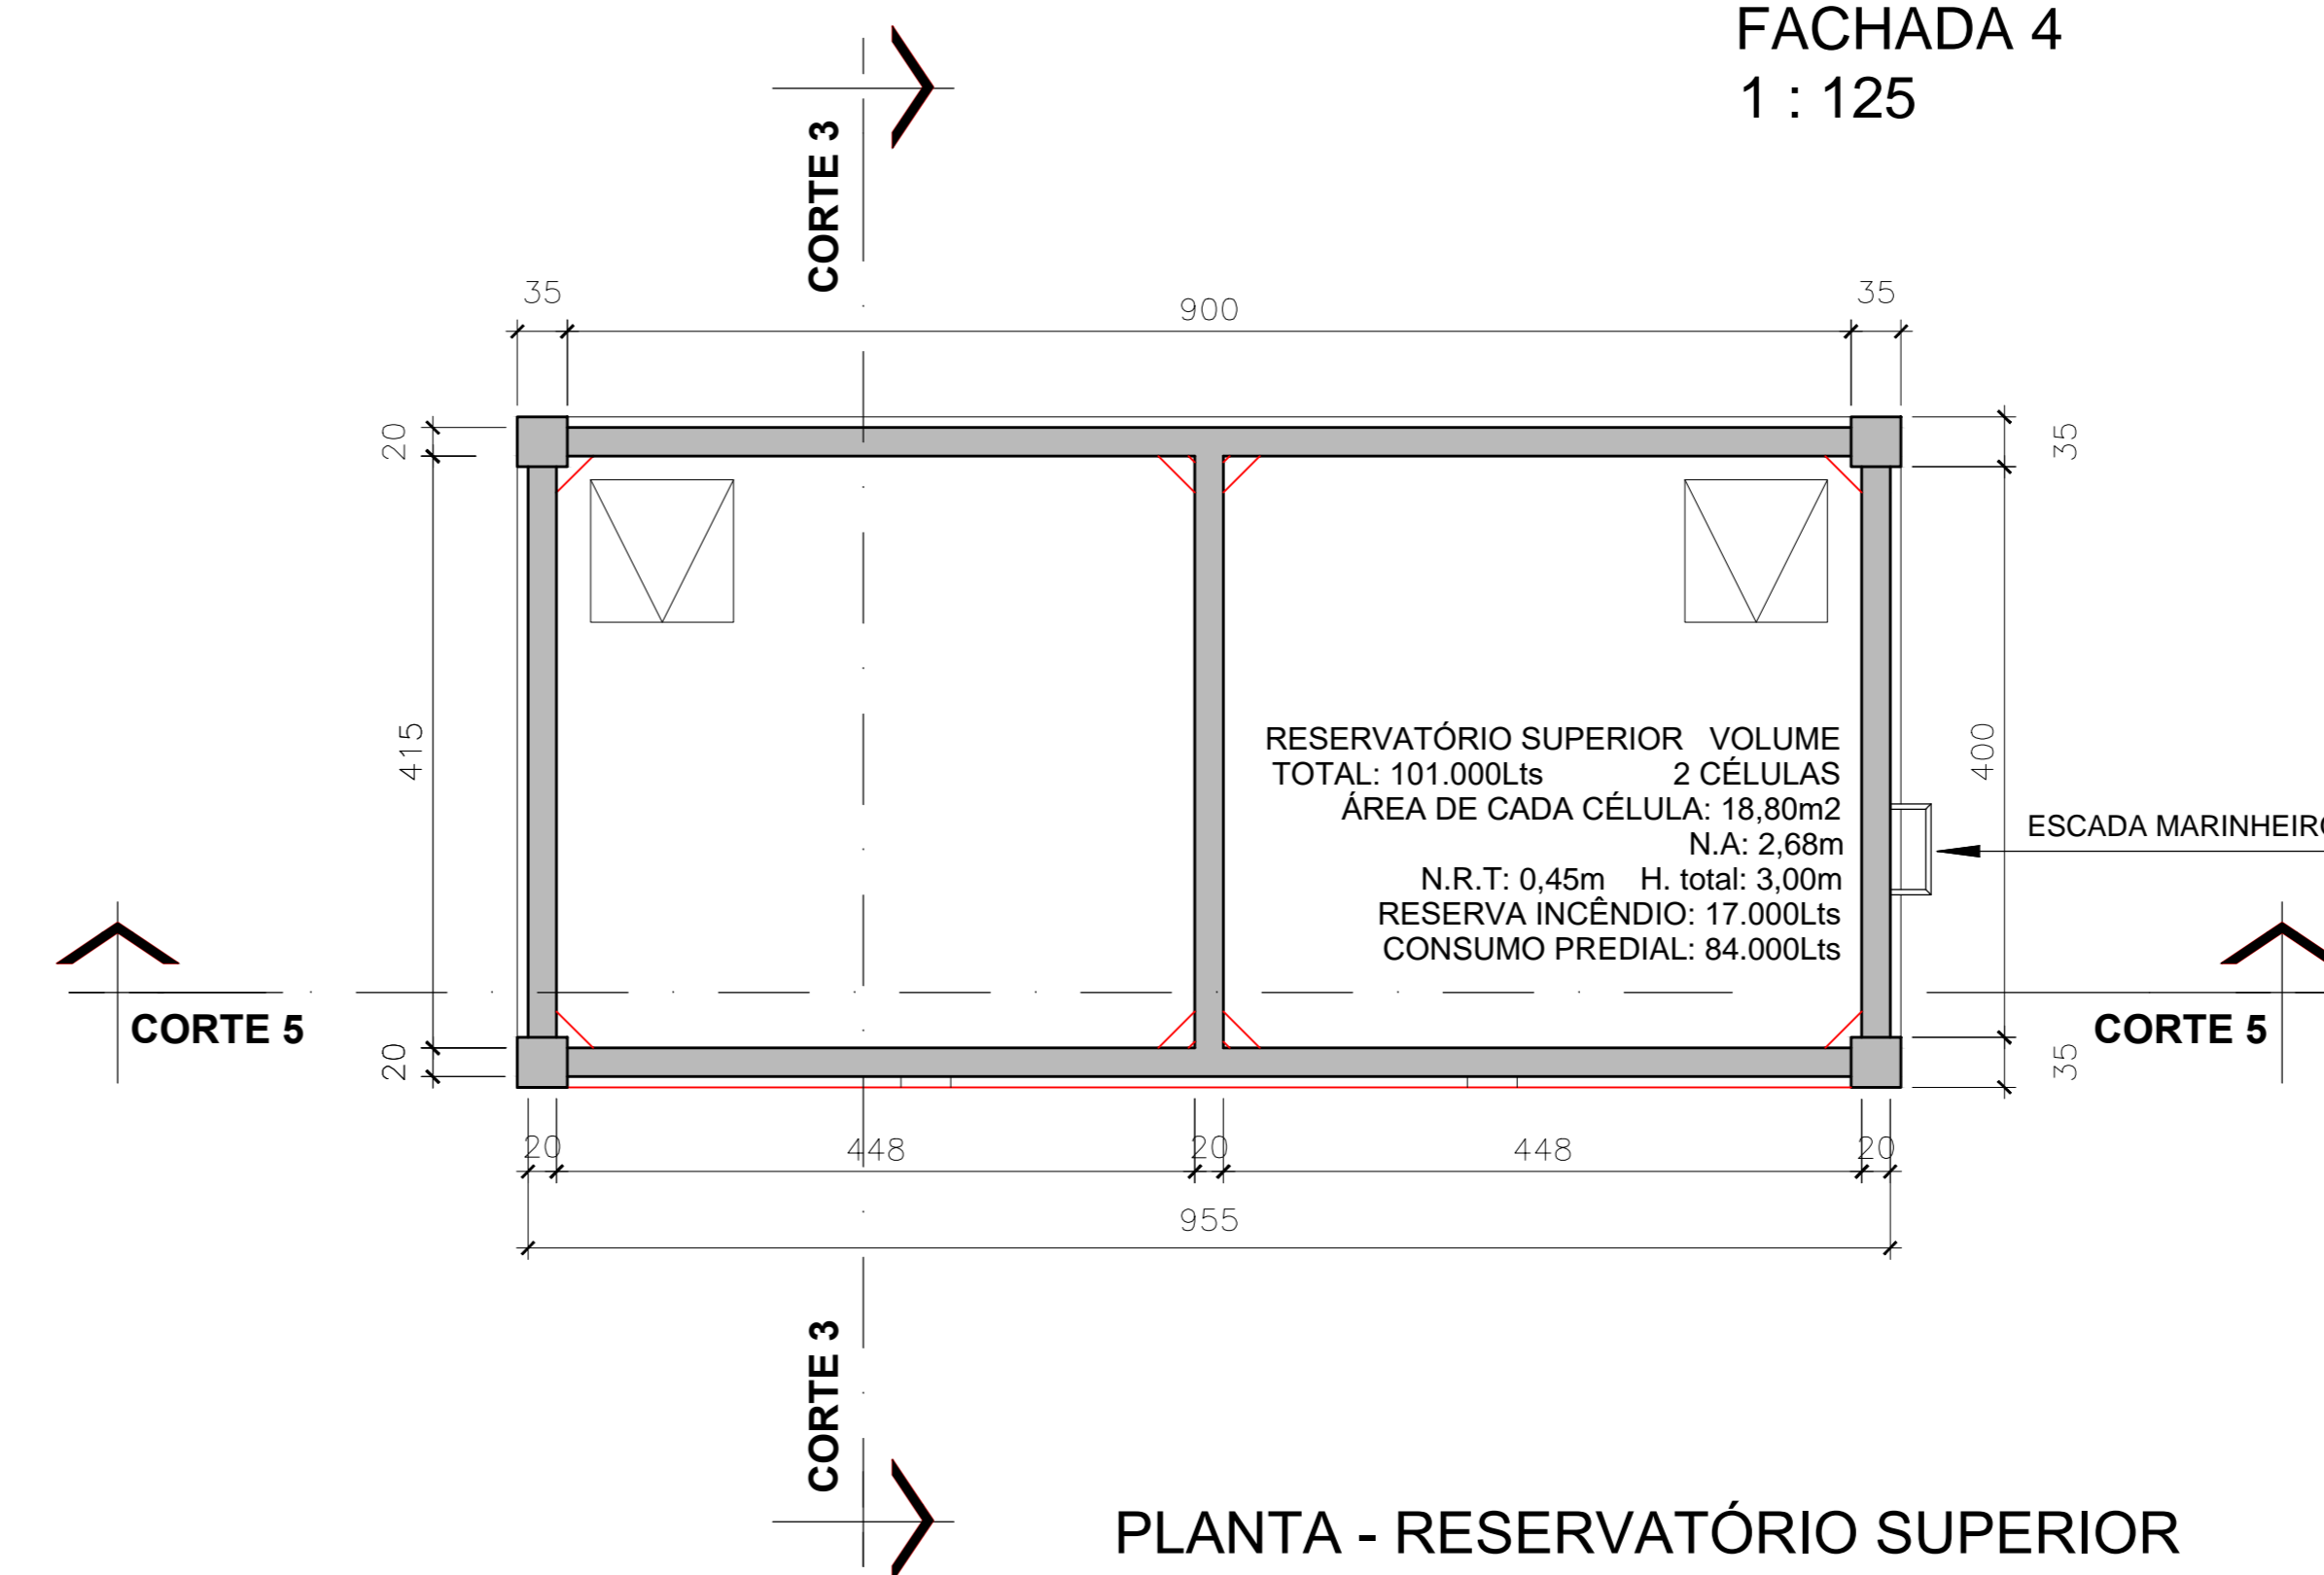

PLANTA - RESERVATÓRIO SUPERIOR
1 : 50

SETOR: SETOR DE MÚLTIPLAS ATIVIDADES	
ENDEREÇO: DF-480, LOTE 01, SMA, GAMA-DF	
PROPRIETÁRIO: INSTITUTO FEDERAL DE EDUCAÇÃO, CIÊNCIA E TECNOLOGIA DE BRASÍLIA	
AUTOR DO PROJETO: ARQ. E URB. JANAÍNA CÂNDIDA DA SILVA - CAU A37815-1	
AUTOR DO PROJETO: ARQ. E URB. ROGERIO OLIVEIRA DE ARAUJO - CAU A75081-6	
RESP. TÉCNICO:	
PROPRIETÁRIO: INSTITUTO FEDERAL DE EDUCAÇÃO, CIÊNCIA E TECNOLOGIA DE BRASÍLIA	
AUTOR DO PROJETO: ARQ. E URB. JANAÍNA CÂNDIDA DA SILVA - CAU A37815-1	
AUTOR DO PROJETO: ARQ. E URB. ROGERIO OLIVEIRA DE ARAUJO - CAU A75081-6	
RESP. TÉCNICO:	
 AS BUILT ARQUITETÔNICO - URBANÍSTICO - IFB GAMA INSTITUTO FEDERAL DE EDUCAÇÃO, CIÊNCIA E TECNOLOGIA DE BRASÍLIA COLEGIADO	PRANCHA 3/7
INSTITUTO FEDERAL DE EDUCAÇÃO, CIÊNCIA E TECNOLOGIA ÁREA TERRENO: 75.197,76m² DATA: NOVEMBRO DE 2019	INSTITUTO FEDERAL DE EDUCAÇÃO, CIÊNCIA E TECNOLOGIA DE BRASÍLIA Fichas: Planta Barrilete e Reservatório Superior ÁREA CONSTRUÇÃO: 9.881,07 m² ESCALA: ver nos desenhos DESENHO IFB