




Sanitário 1 - Térreo
Escala:1:25

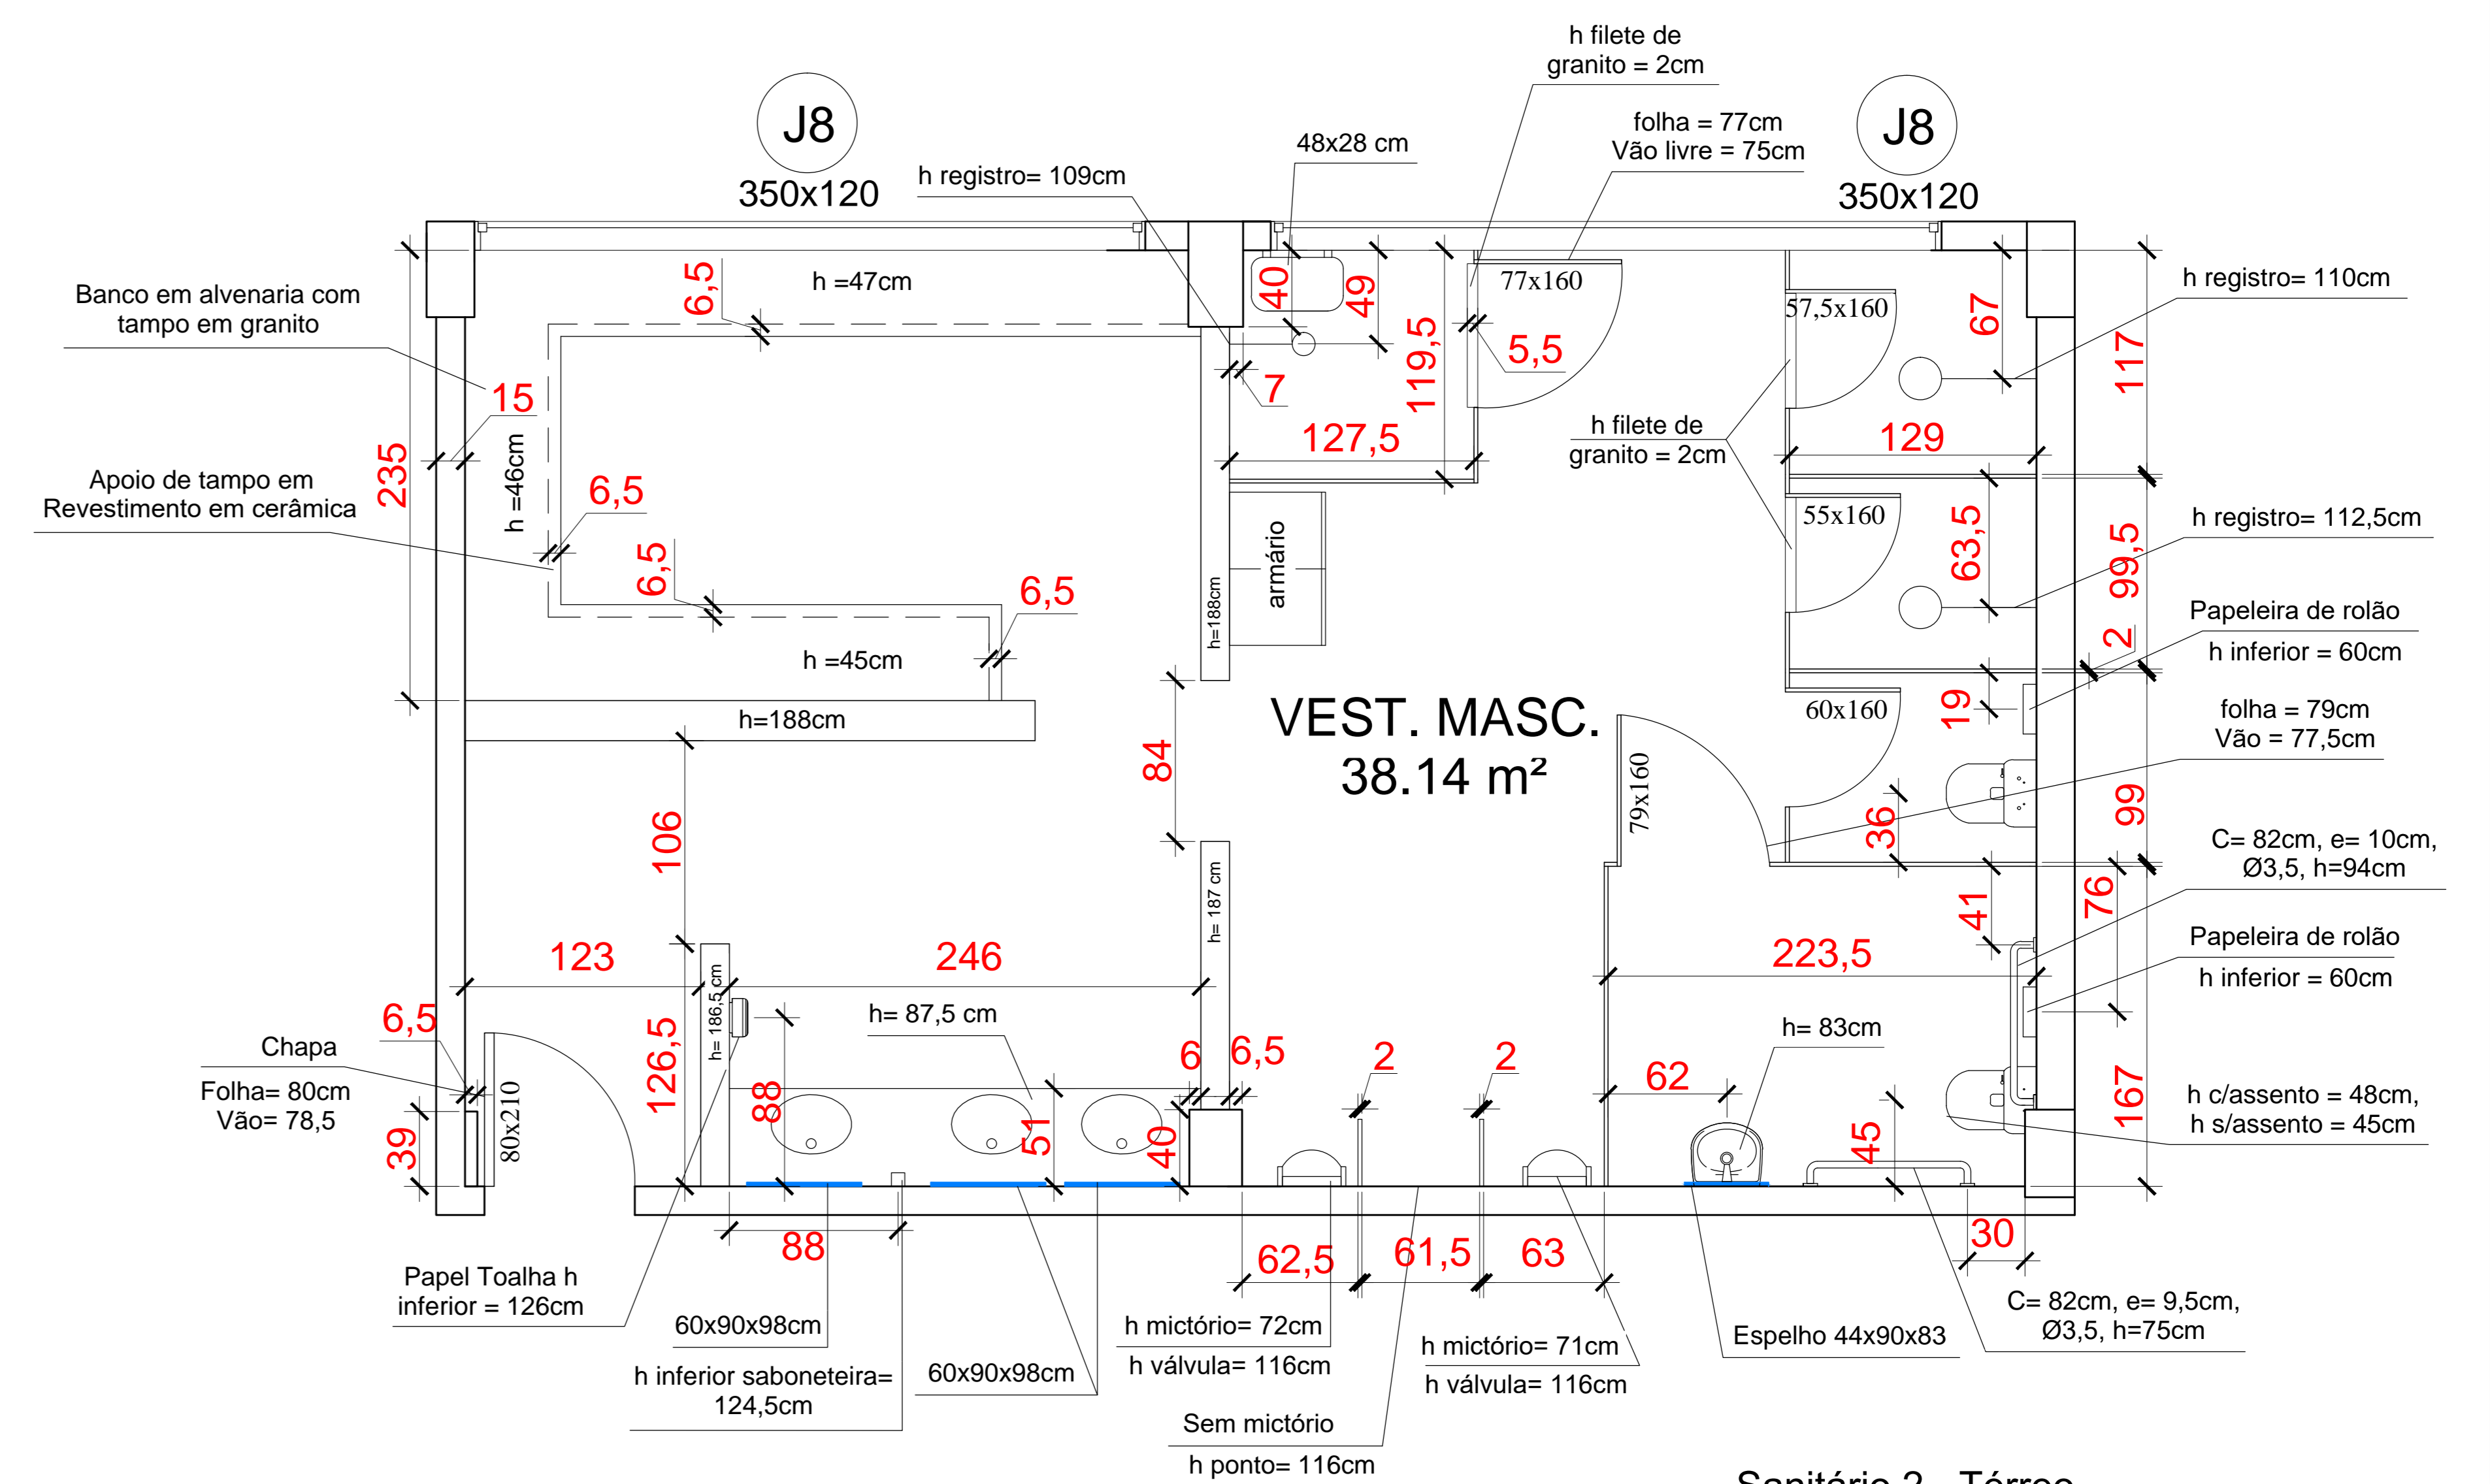

Sanitário 2 - Térreo
Escala:1:25

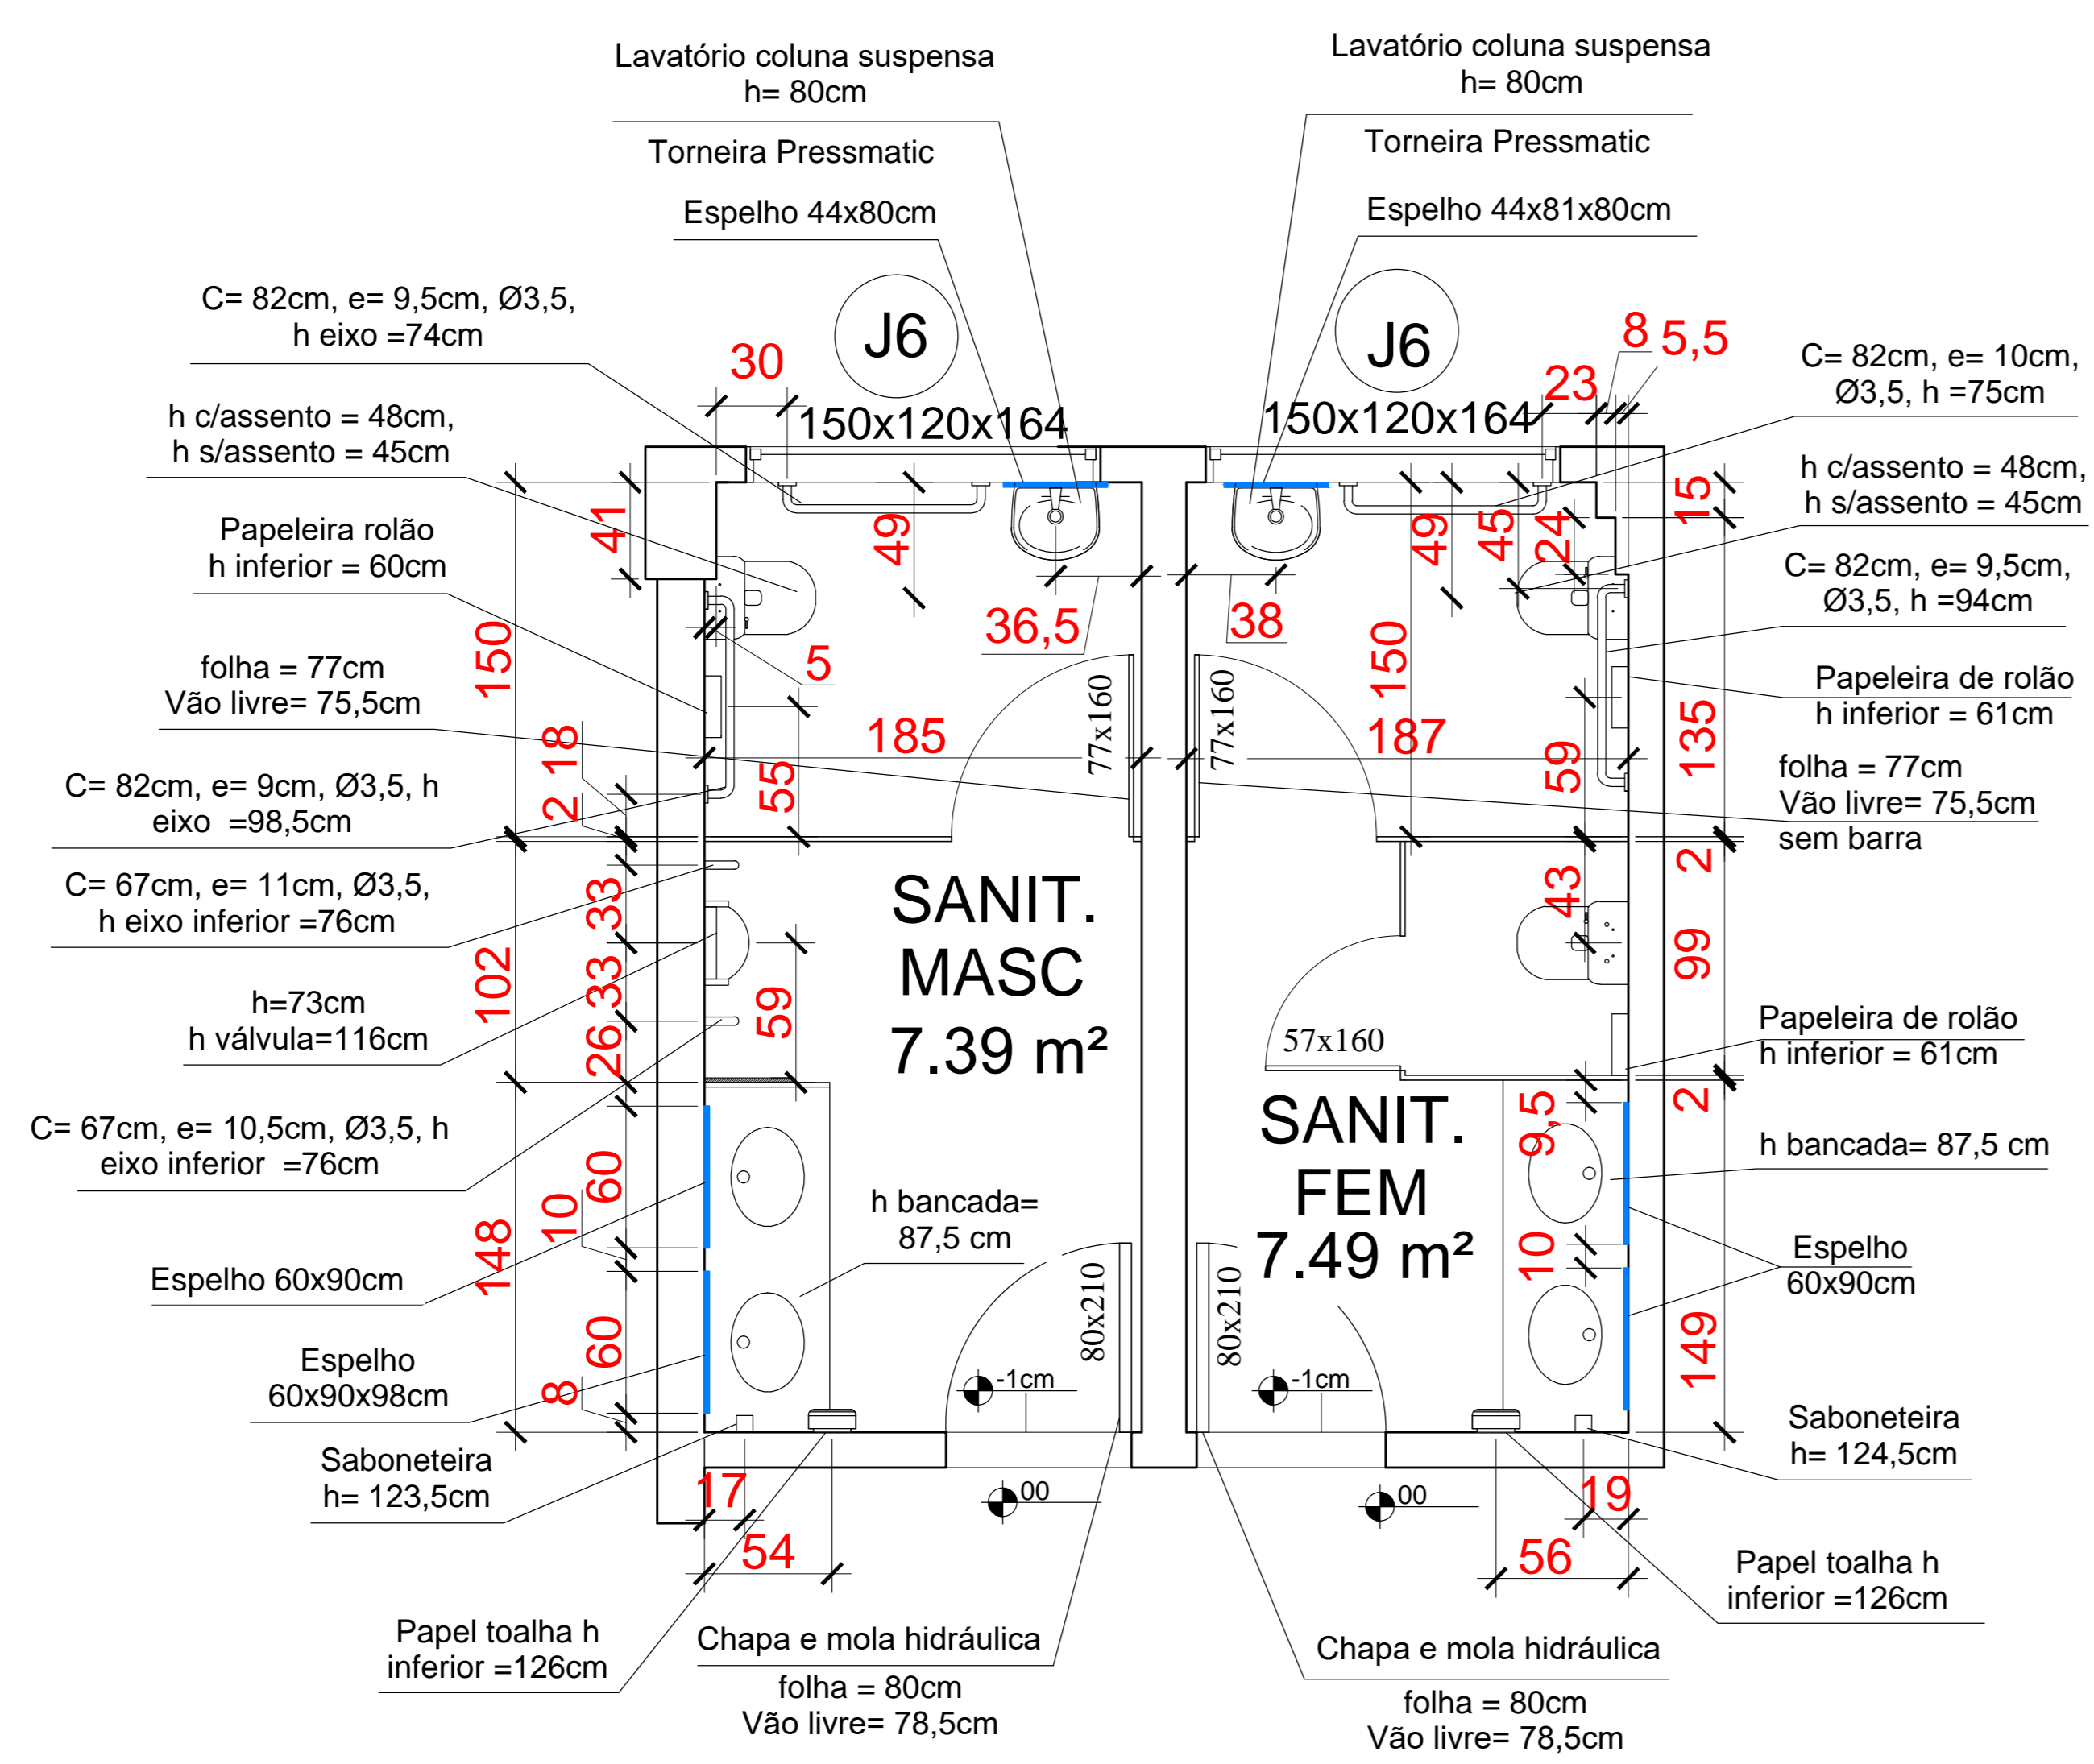

Sanitário 3 - Térreo
Escala:1:25

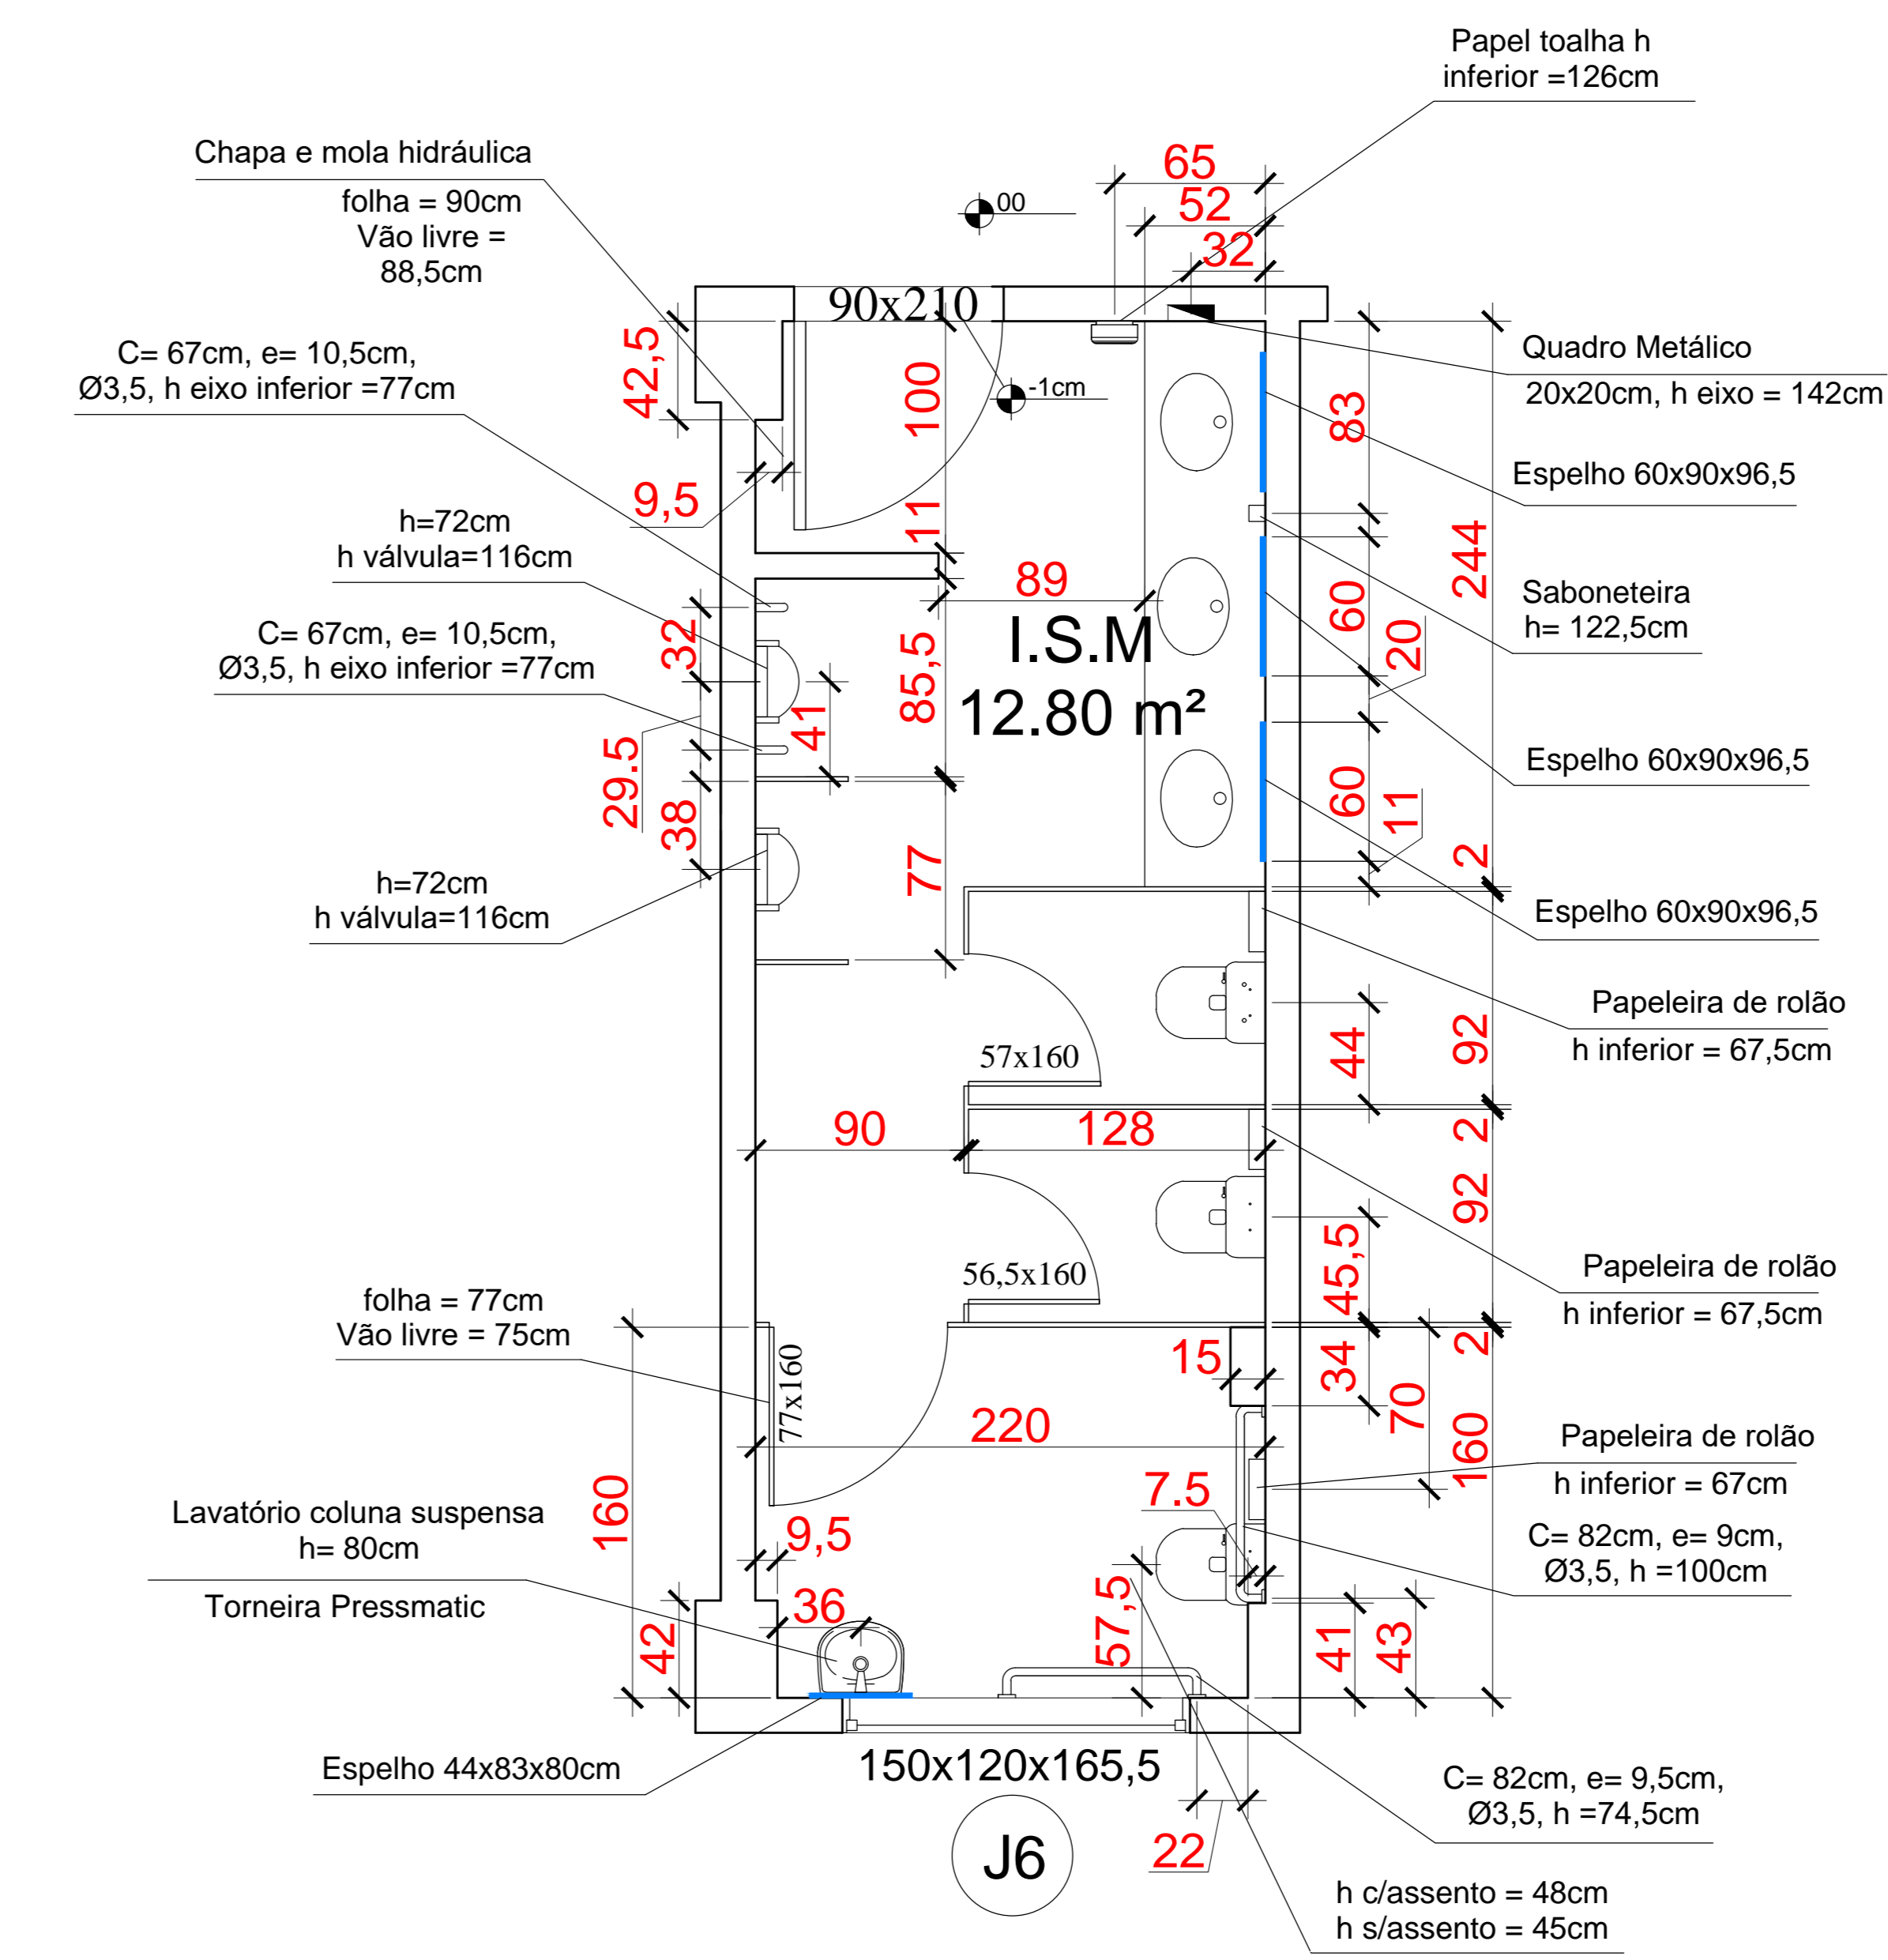

Sanitário 4 - Térreo
Escala:1:25

SETOR: SETOR DE MÚLTIPLAS ATIVIDADES
ENDEREÇO: DF-480, LOTE 01, SMA, GAMA-DF
PROPRIETÁRIO: INSTITUTO FEDERAL DE EDUCAÇÃO, CIÊNCIA E TECNOLOGIA DE BRASÍLIA
AUTOR DO PROJETO: ARG. E URB. JANAINA CÂNDIDA DA SILVA - CAU A37815-1
AUTOR DO PROJETO: ARG. E URB. ROGERIO OLIVEIRA DE ARAUJO - CAU A75081-6
RESP. TÉCNICO:
PROPRIETÁRIO: INSTITUTO FEDERAL DE EDUCAÇÃO, CIÊNCIA E TECNOLOGIA DE BRASÍLIA
AUTOR DO PROJETO: ARG. E URB. JANAINA CÂNDIDA DA SILVA - CAU A37815-1
AUTOR DO PROJETO: ARG. E URB. ROGERIO OLIVEIRA DE ARAUJO - CAU A75081-6
RESP. TÉCNICO: