



guarda corpo em inox e vidro liso incolor
h = 112cm

guarda corpo em inox e vidro liso incolor
h = 102cm

corrimão em aço inox
h=92cm/Ø=5cm/e=5cm

corrimão em aço inox
h=89cm/Ø=5cm/e=5cm

corrimão em aço inox
h=89cm/Ø=5cm/e=5cm

guarda corpo em inox e vidro liso incolor
h = 95,5cm

Nota: Todos os corrimão estão em desacordo com as normas.

hidrante h= 76,5cm

P6
93x210

Escada central
Escala:1:25

guarda corpo em inox e vidro liso incolor
h = 112cm

corrimão em aço inox
h=88cm/Ø=5cm/e=5cm

espelhos e pisos em cerâmica

guarda corpo em inox e vidro liso incolor
h = 98cm

corrimão em aço inox
h=87cm/Ø=5cm/e=6cm

corrimão em aço inox
h=88cm/Ø=5cm/e=5cm

corrimão em aço inox galvanizado com pintura na cor cinza
h=99cm/Ø=3,5cm/emp=4cm

vão inferior 13cm / superior 14cm

guarda-corpo em aço galvanizado h = 1,10m

Escada Lateral
Escala:1:100

corrimão em aço inox galvanizado com pintura na cor cinza
h=109cm/Ø=3,8cm/emp=5cm


Barra antipânico/
marca:Jaque/H=93,5cm/Ø=2,5cm/
avanço em posição de descanso=7,5cm/E=5cm/porta corta-fogo com folha de 1,09m e vão livre de 1,02m.

Vista guarda-corpo em inox e vidro liso incolor


cimento textura
pintura preta

piso cerâmico

Escada central
Escala:1:100

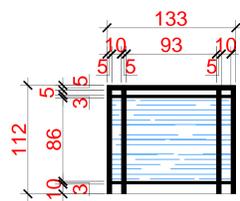

Escada central
Escala:1:100

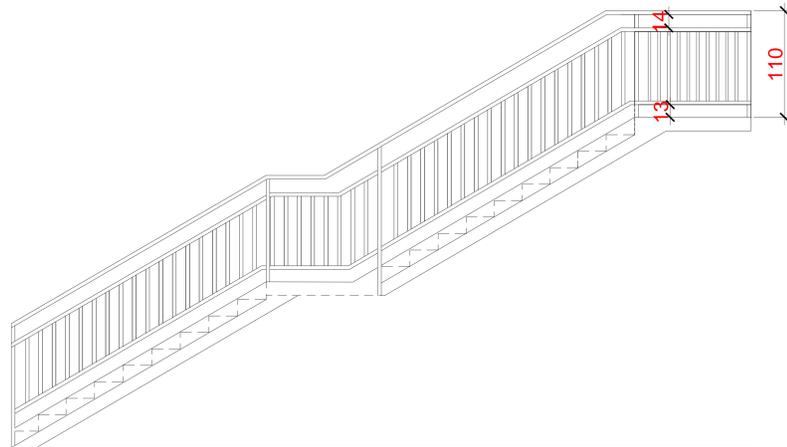

Escada Lateral
Escala:1:25

SETOR: SETOR DE MULTIPLAS ATIVIDADES
ENDEREÇO: DF-480, LOTE 01, SMA, GAMA-DF
PROPRIETÁRIO: INSTITUTO FEDERAL DE EDUCAÇÃO, CIÊNCIA E TECNOLOGIA DE BRASÍLIA
AUTOR DO PROJETO: ARQ. E URB. JANAINA CÂNDIDA DA SILVA - CAU A37815-1
AUTOR DO PROJETO: ARQ. E URB. ROGERIO OLIVEIRA DE ARAUJO - CAU A75081-6
RESP. TÉCNICO:
PROPRIETÁRIO: INSTITUTO FEDERAL DE EDUCAÇÃO, CIÊNCIA E TECNOLOGIA DE BRASÍLIA
AUTOR DO PROJETO: ARQ. E URB. JANAINA CÂNDIDA DA SILVA - CAU A37815-1
AUTOR DO PROJETO: ARQ. E URB. ROGERIO OLIVEIRA DE ARAUJO - CAU A75081-6
RESP. TÉCNICO: