




PLANTA DE COBERTURA - SITUAÇÃO ATUAL
Escala: 1/75

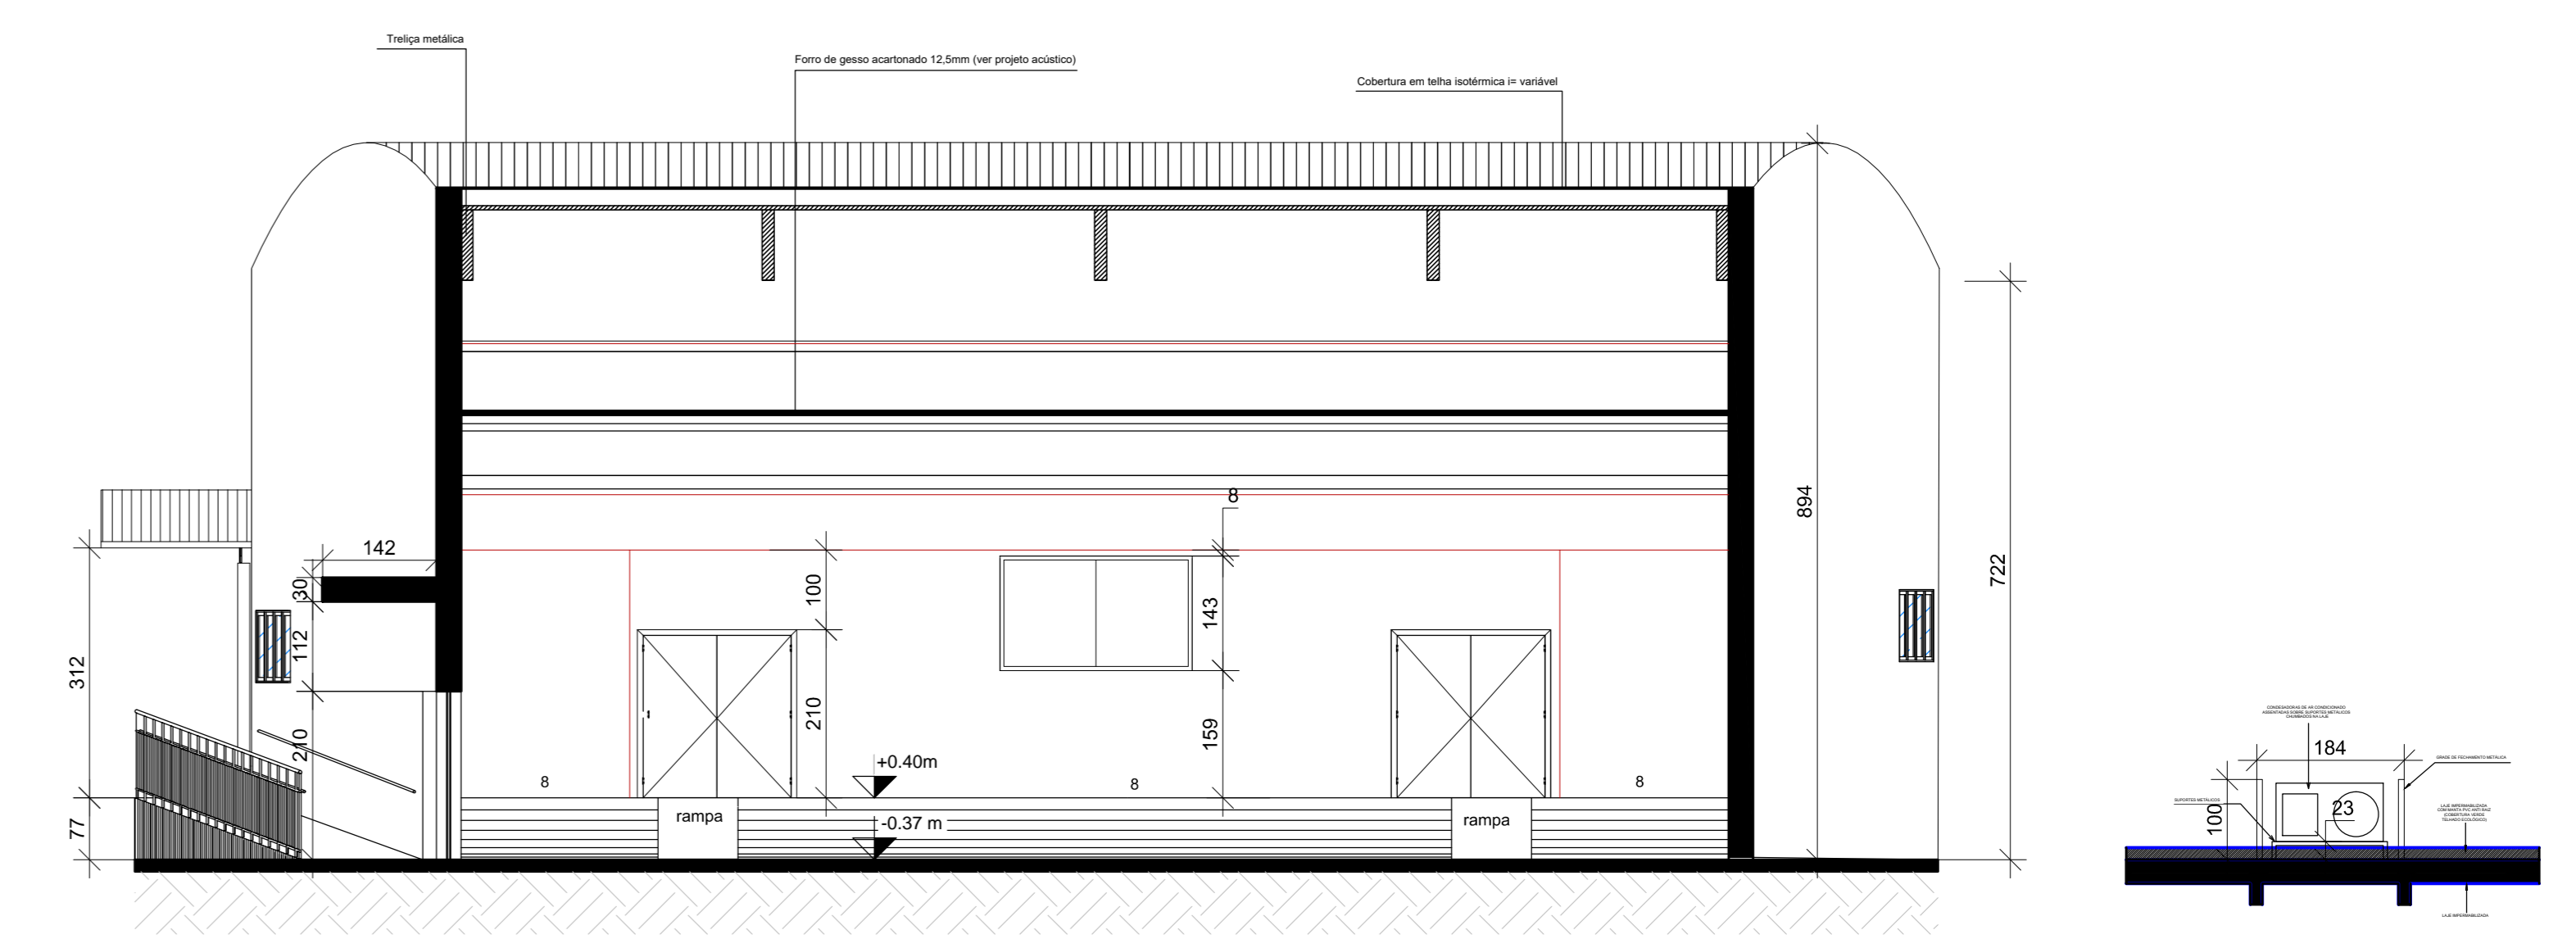

CORTE 1 - SITUAÇÃO ATUAL
Escala: 1/75

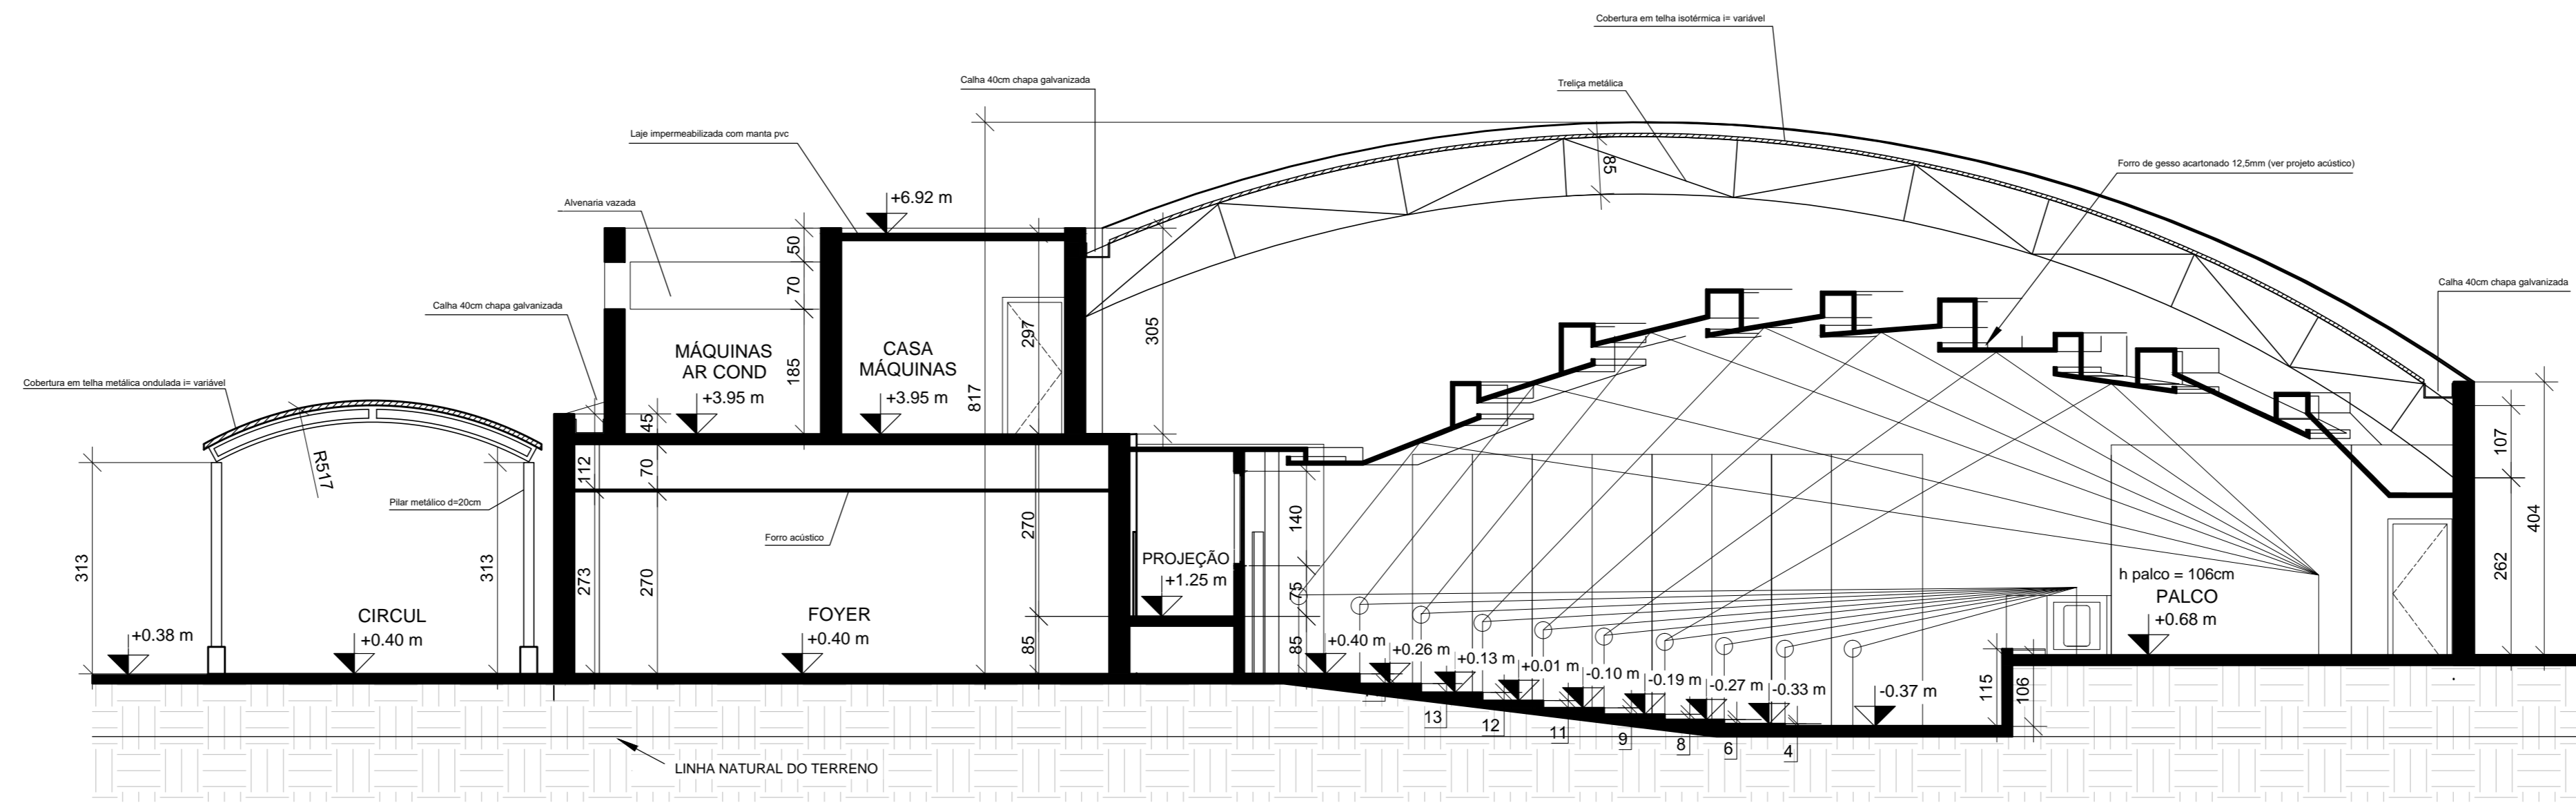

CORTE 2 - SITUAÇÃO ATUAL
Escala: 1/75

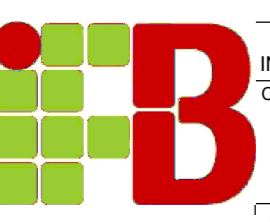SETOR: SETOR DE MULTIPLAS ATIVIDADES	
ENDEREÇO: DF-480, LOTE 01, SMA, GAMA-DF	
PROPRIETÁRIO: INSTITUTO FEDERAL DE EDUCAÇÃO, CIÊNCIA E TECNOLOGIA DE BRASÍLIA	
AUTOR DO PROJETO: ARQ. E URB. JANAINA CÂNDIDA DA SILVA - CAU A37815-1	
AUTOR DO PROJETO: ARQ. E URB. ROGERIO OLIVEIRA DE ARAUJO - CAU A75081-6	
RESP. TÉCNICO:	
PROPRIETÁRIO: INSTITUTO FEDERAL DE EDUCAÇÃO, CIÊNCIA E TECNOLOGIA DE BRASÍLIA	
AUTOR DO PROJETO: ARQ. E URB. JANAINA CÂNDIDA DA SILVA - CAU A37815-1	
AUTOR DO PROJETO: ARQ. E URB. ROGERIO OLIVEIRA DE ARAUJO - CAU A75081-6	
RESP. TÉCNICO:	
 AS BUILT ARQUITETÔNICO - URBANÍSTICO - FB GAMA INSTITUTO FEDERAL DE EDUCAÇÃO, CIÊNCIA E TECNOLOGIA DE BRASÍLIA COORDENADOR PROJETO PLANTA DE COBERTURA CORTES	PRANCHA 2/4