

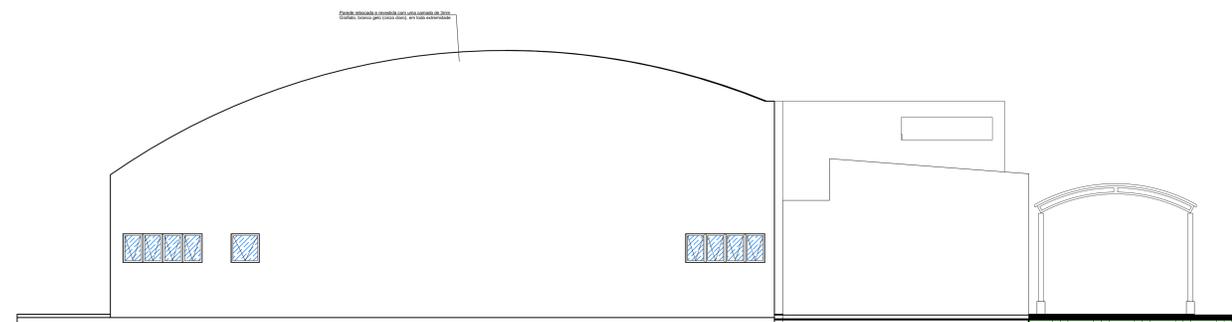


FACHADA 1 - SITUAÇÃO ATUAL
Escala: 1/75

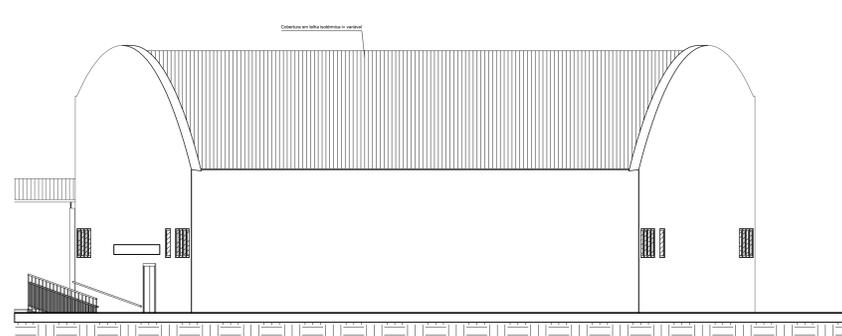

FACHADA 2 - SITUAÇÃO ATUAL
Escala: 1/75

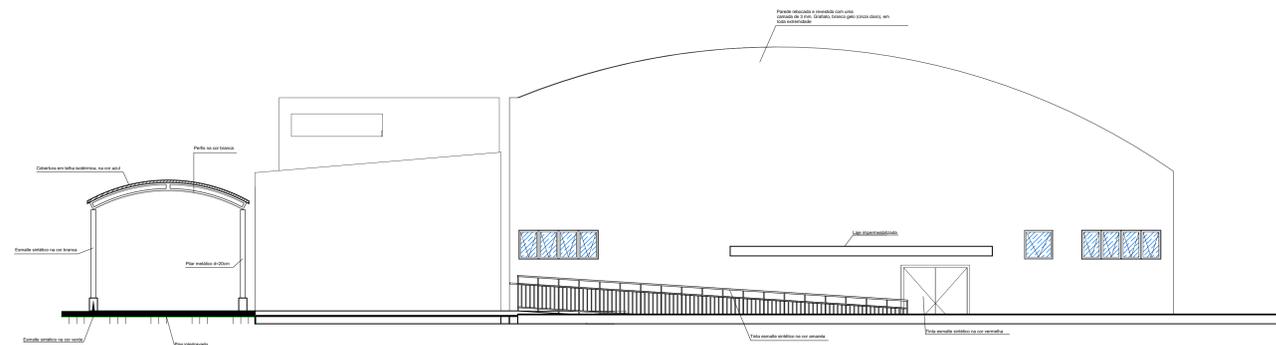

FACHADA 3 - SITUAÇÃO ATUAL
Escala: 1/75

SETOR: SETOR DE MÚLTIPLAS ATIVIDADES
 ENDEREÇO: DF-480, LOTE 01, SMA, GAMA-DF
 PROPRIETÁRIO: INSTITUTO FEDERAL DE EDUCAÇÃO, CIÊNCIA E TECNOLOGIA DE BRASÍLIA
 AUTOR DO PROJETO: ARQ. E URB. JANAINA CÂNDIDA DA SILVA - CAU A37815-1
 AUTOR DO PROJETO: ARQ. E URB. ROGERIO OLIVEIRA DE ARAUJO - CAU A75081-6
 RESP. TÉCNICO:

PROPRIETÁRIO: INSTITUTO FEDERAL DE EDUCAÇÃO, CIÊNCIA E TECNOLOGIA DE BRASÍLIA
 AUTOR DO PROJETO: ARQ. E URB. JANAINA CÂNDIDA DA SILVA - CAU A37815-1
 AUTOR DO PROJETO: ARQ. E URB. ROGERIO OLIVEIRA DE ARAUJO - CAU A75081-6
 RESP. TÉCNICO: