
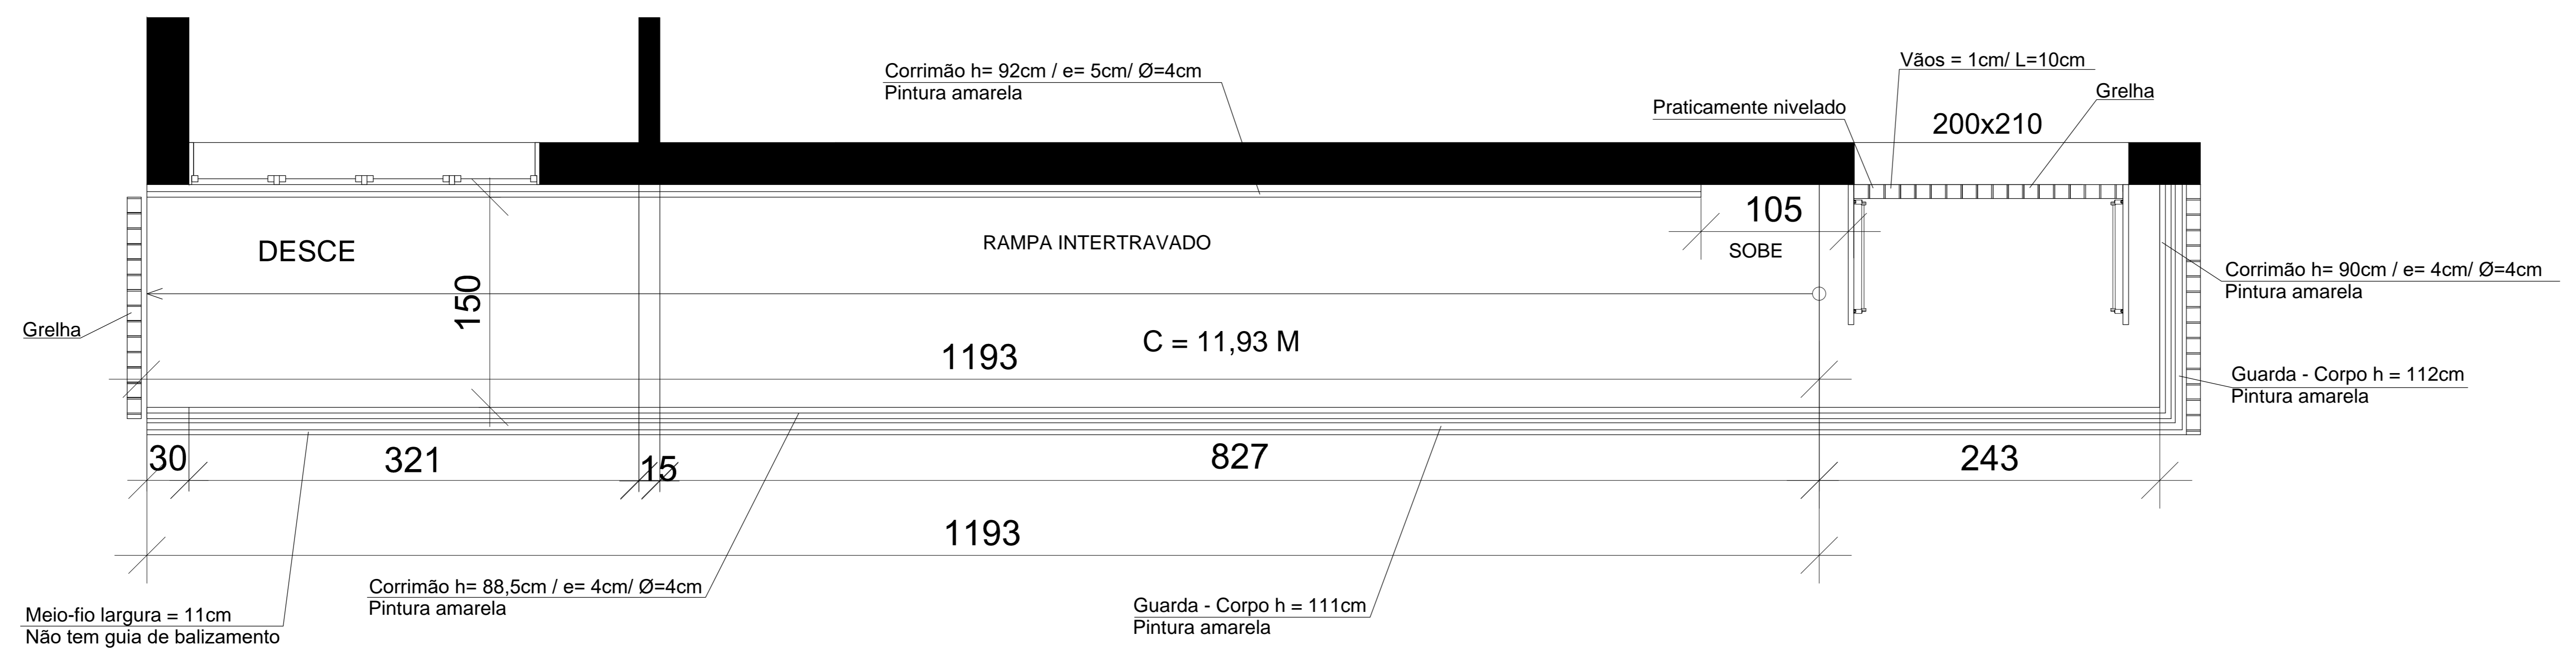
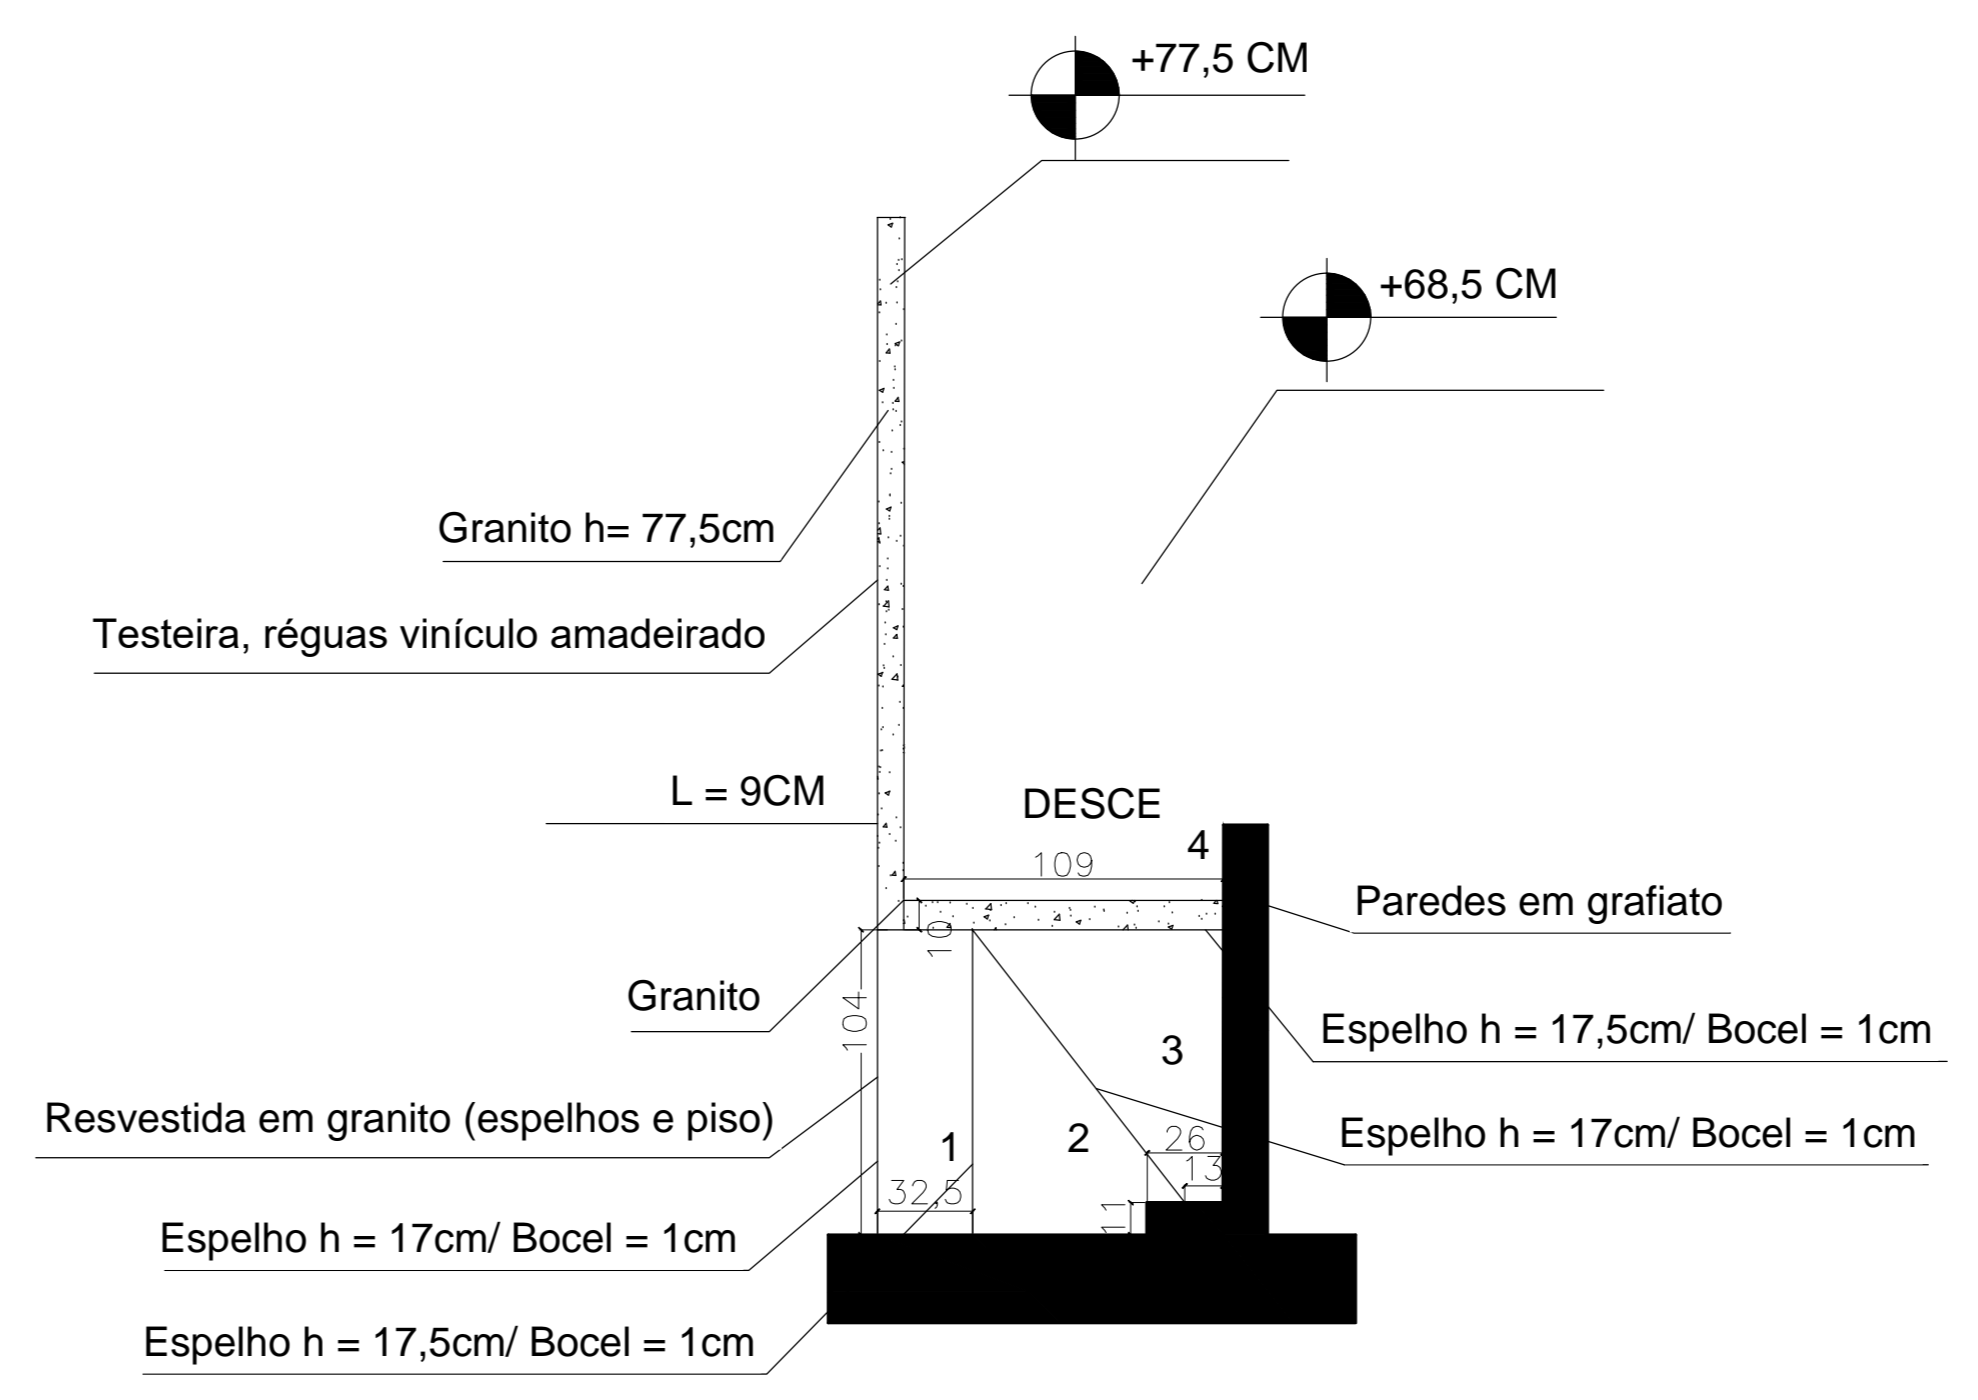
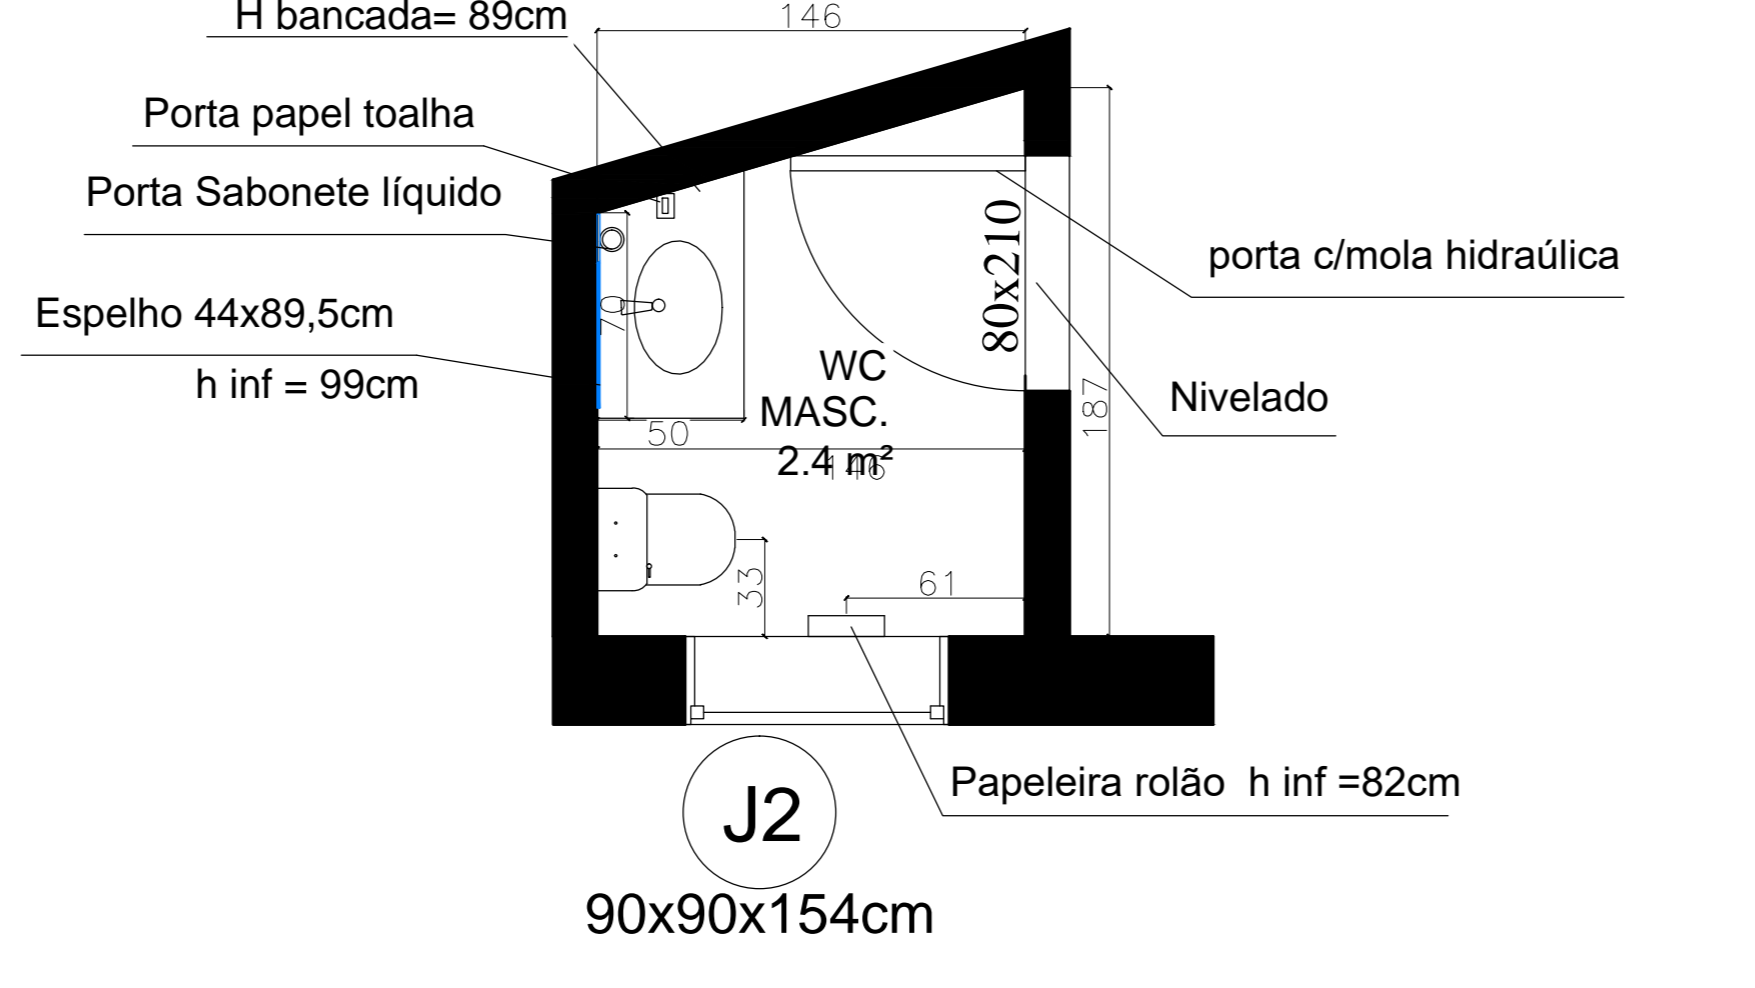


NOTA: A ESCADA EXISTENTE É EM PISO VINÍLICO AMADEIRADO

PLANTA - ESCADA - SITUAÇÃO ATUAL / DIAGNÓSTICO
Escala: 1/25

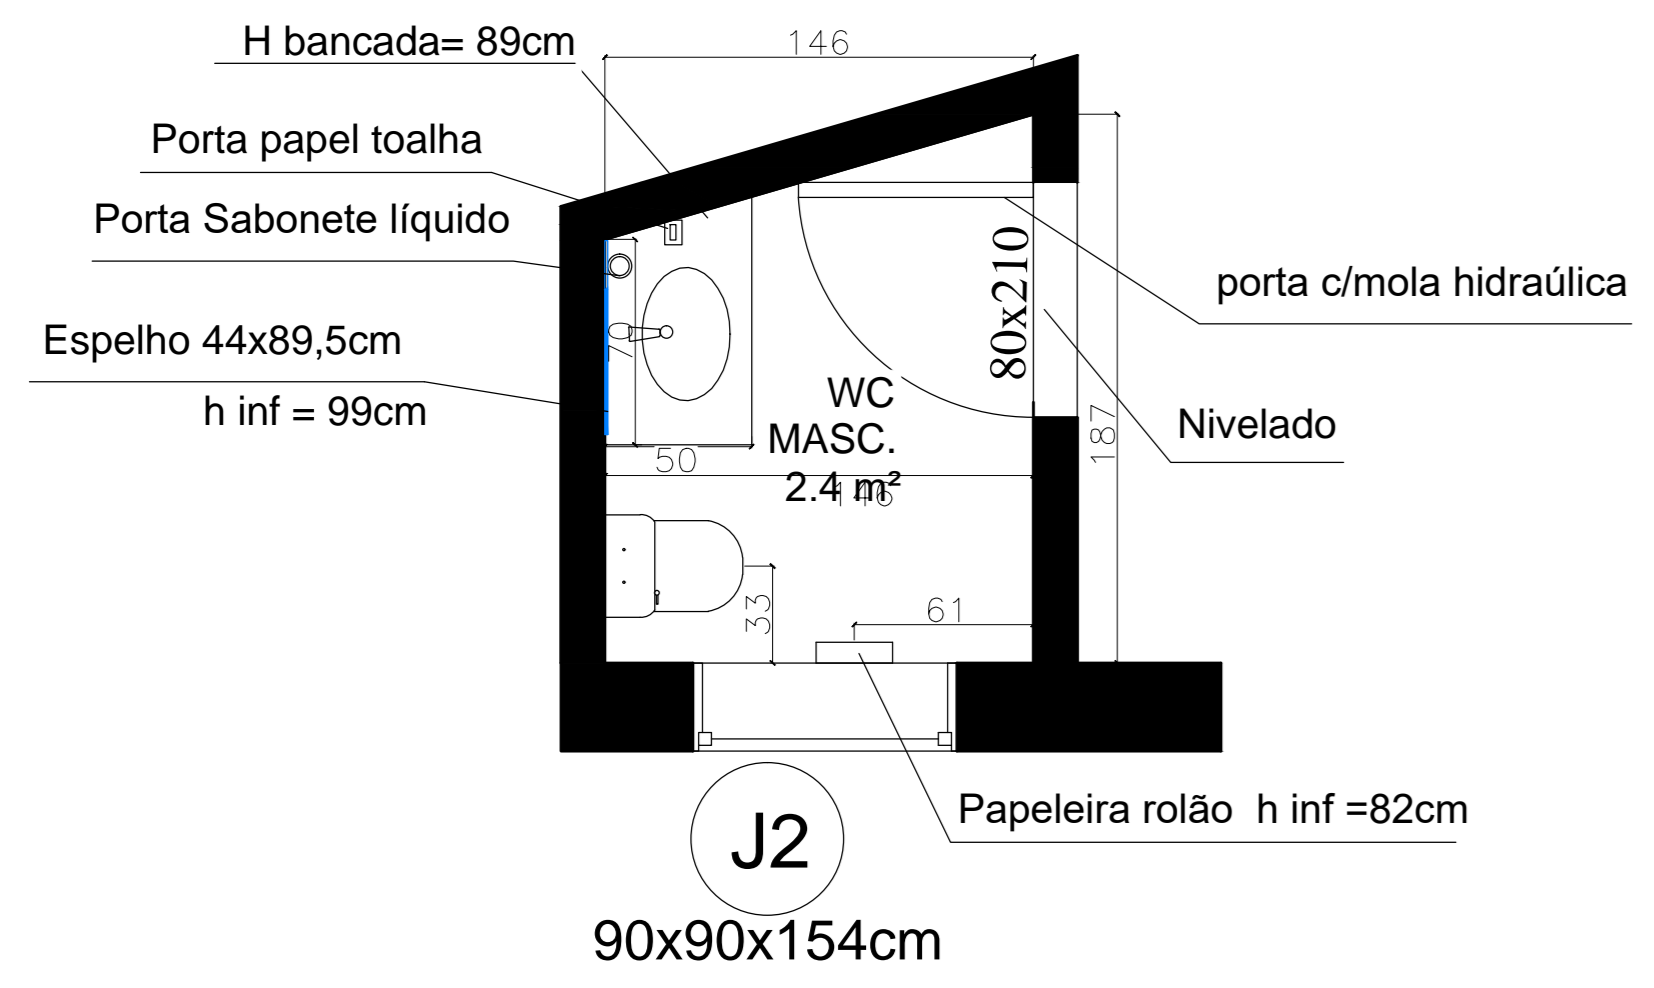

SETOR: SETOR DE MÚLTIPLAS ATIVIDADES	
ENDEREÇO: DF-480, LOTE 01, SMA, GAMA-DF	
PROPRIETÁRIO: INSTITUTO FEDERAL DE EDUCAÇÃO, CIÊNCIA E TECNOLOGIA DE BRASÍLIA	
AUTOR DO PROJETO: ARQ. E URB. JANAINA CÂNDIDA DA SILVA - CAU A37815-1	
AUTOR DO PROJETO: ARQ. E URB. ROGERIO OLIVEIRA DE ARAUJO - CAU A75081-6	
RESP. TÉCNICO:	
PROPRIETÁRIO: INSTITUTO FEDERAL DE EDUCAÇÃO, CIÊNCIA E TECNOLOGIA DE BRASÍLIA	
AUTOR DO PROJETO: ARQ. E URB. JANAINA CÂNDIDA DA SILVA - CAU A37815-1	
AUTOR DO PROJETO: ARQ. E URB. ROGERIO OLIVEIRA DE ARAUJO - CAU A75081-6	
RESP. TÉCNICO:	
	PRANCHA 4/4