



PLANTA DE COBERTURA - SITUAÇÃO ATUAL  
Escala 1:75

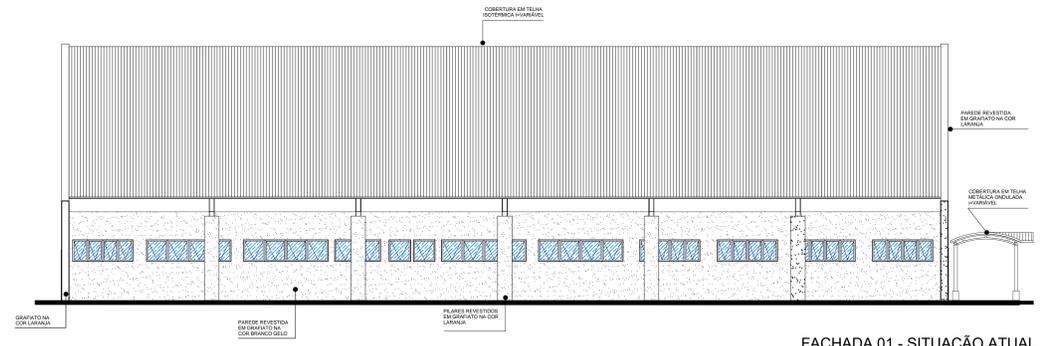

FACHADA 01 - SITUAÇÃO ATUAL  
Escala 1:100

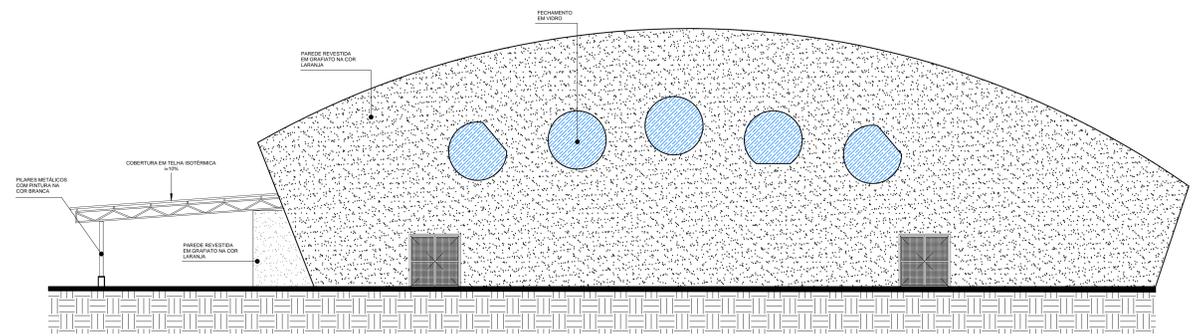

FACHADA 02 - SITUAÇÃO ATUAL  
Escala 1:175

SETOR: SETOR DE MÚLTIPLAS ATIVIDADES	
ENDEREÇO: DF-480, LOTE 01, SMA, GAMA-DF	
PROPRIETÁRIO: INSTITUTO FEDERAL DE EDUCAÇÃO, CIÊNCIA E TECNOLOGIA DE BRASÍLIA	
AUTOR DO PROJETO: ARQ. E URB. JANAINA CÂNDIDA DA SILVA - CAU A37815-1	
AUTOR DO PROJETO: ARQ. E URB. ROGÉRIO OLIVEIRA DE ARAÚJO - CAU A75081-6	
RESP. TÉCNICO:	
PROPRIETÁRIO: INSTITUTO FEDERAL DE EDUCAÇÃO, CIÊNCIA E TECNOLOGIA DE BRASÍLIA	
AUTOR DO PROJETO: ARQ. E URB. JANAINA CÂNDIDA DA SILVA - CAU A37815-1	
AUTOR DO PROJETO: ARQ. E URB. ROGÉRIO OLIVEIRA DE ARAÚJO - CAU A75081-6	
RESP. TÉCNICO:	
 AS BUILT ARQUITETÔNICO - URBANÍSTICO - FB GAMA INSTITUTO FEDERAL DE EDUCAÇÃO, CIÊNCIA E TECNOLOGIA DE BRASÍLIA CONTÍNGUO	PRANCHA <b>2/5</b>
INSTITUTO FEDERAL DE EDUCAÇÃO, CIÊNCIA E TECNOLOGIA ÁREA TERRENO: 75.192,76m² DATA: NOVEMBRO DE 2019 ESCALA: ver nos desenhos	PLANTA DE COBERTURA PROVAS ÁREA CONSTRUÇÃO: 8.881,07 m² DESENHO: JFB