




PLANTA - PAVIMENTO SUPERIOR  
1 : 100

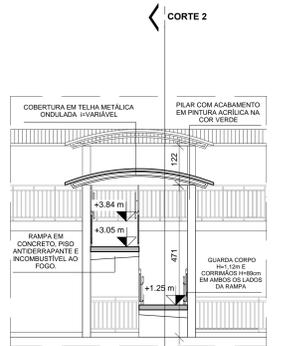


CORTE 2  
CORTE 3  
1 : 100

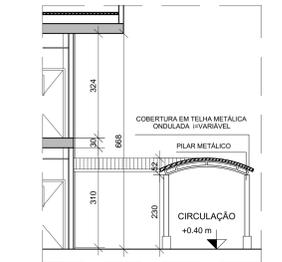

CORTE 4  
1 : 100

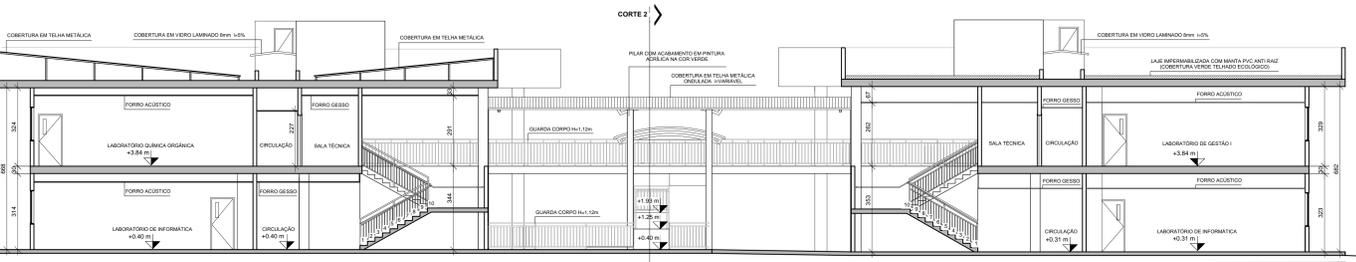

CORTE 1  
1 : 100

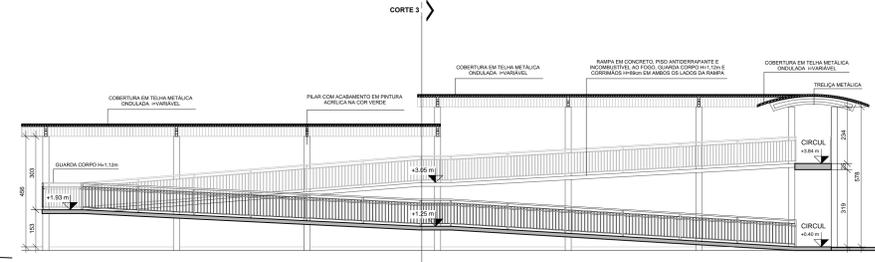

CORTE 2  
1 : 100

SETOR: SETOR DE MÚLTIPLAS ATIVIDADES
ENDEREÇO: DF-480, LOTE 01, SMA, GAMA-DF
PROPRIETÁRIO: INSTITUTO FEDERAL DE EDUCAÇÃO, CIÊNCIA E TECNOLOGIA DE BRASÍLIA
AUTOR DO PROJETO: ARG. E URB. JANAÍNA CÂNDIDA DA SILVA - CAU A37815-1
AUTOR DO PROJETO: ARG. E URB. ROGERIO OLIVEIRA DE ARAUJO - CAU A75081-6
RESP. TÉCNICO:
PROPRIETÁRIO: INSTITUTO FEDERAL DE EDUCAÇÃO, CIÊNCIA E TECNOLOGIA DE BRASÍLIA
AUTOR DO PROJETO: ARG. E URB. JANAÍNA CÂNDIDA DA SILVA - CAU A37815-1
AUTOR DO PROJETO: ARG. E URB. ROGERIO OLIVEIRA DE ARAUJO - CAU A75081-6
RESP. TÉCNICO: